


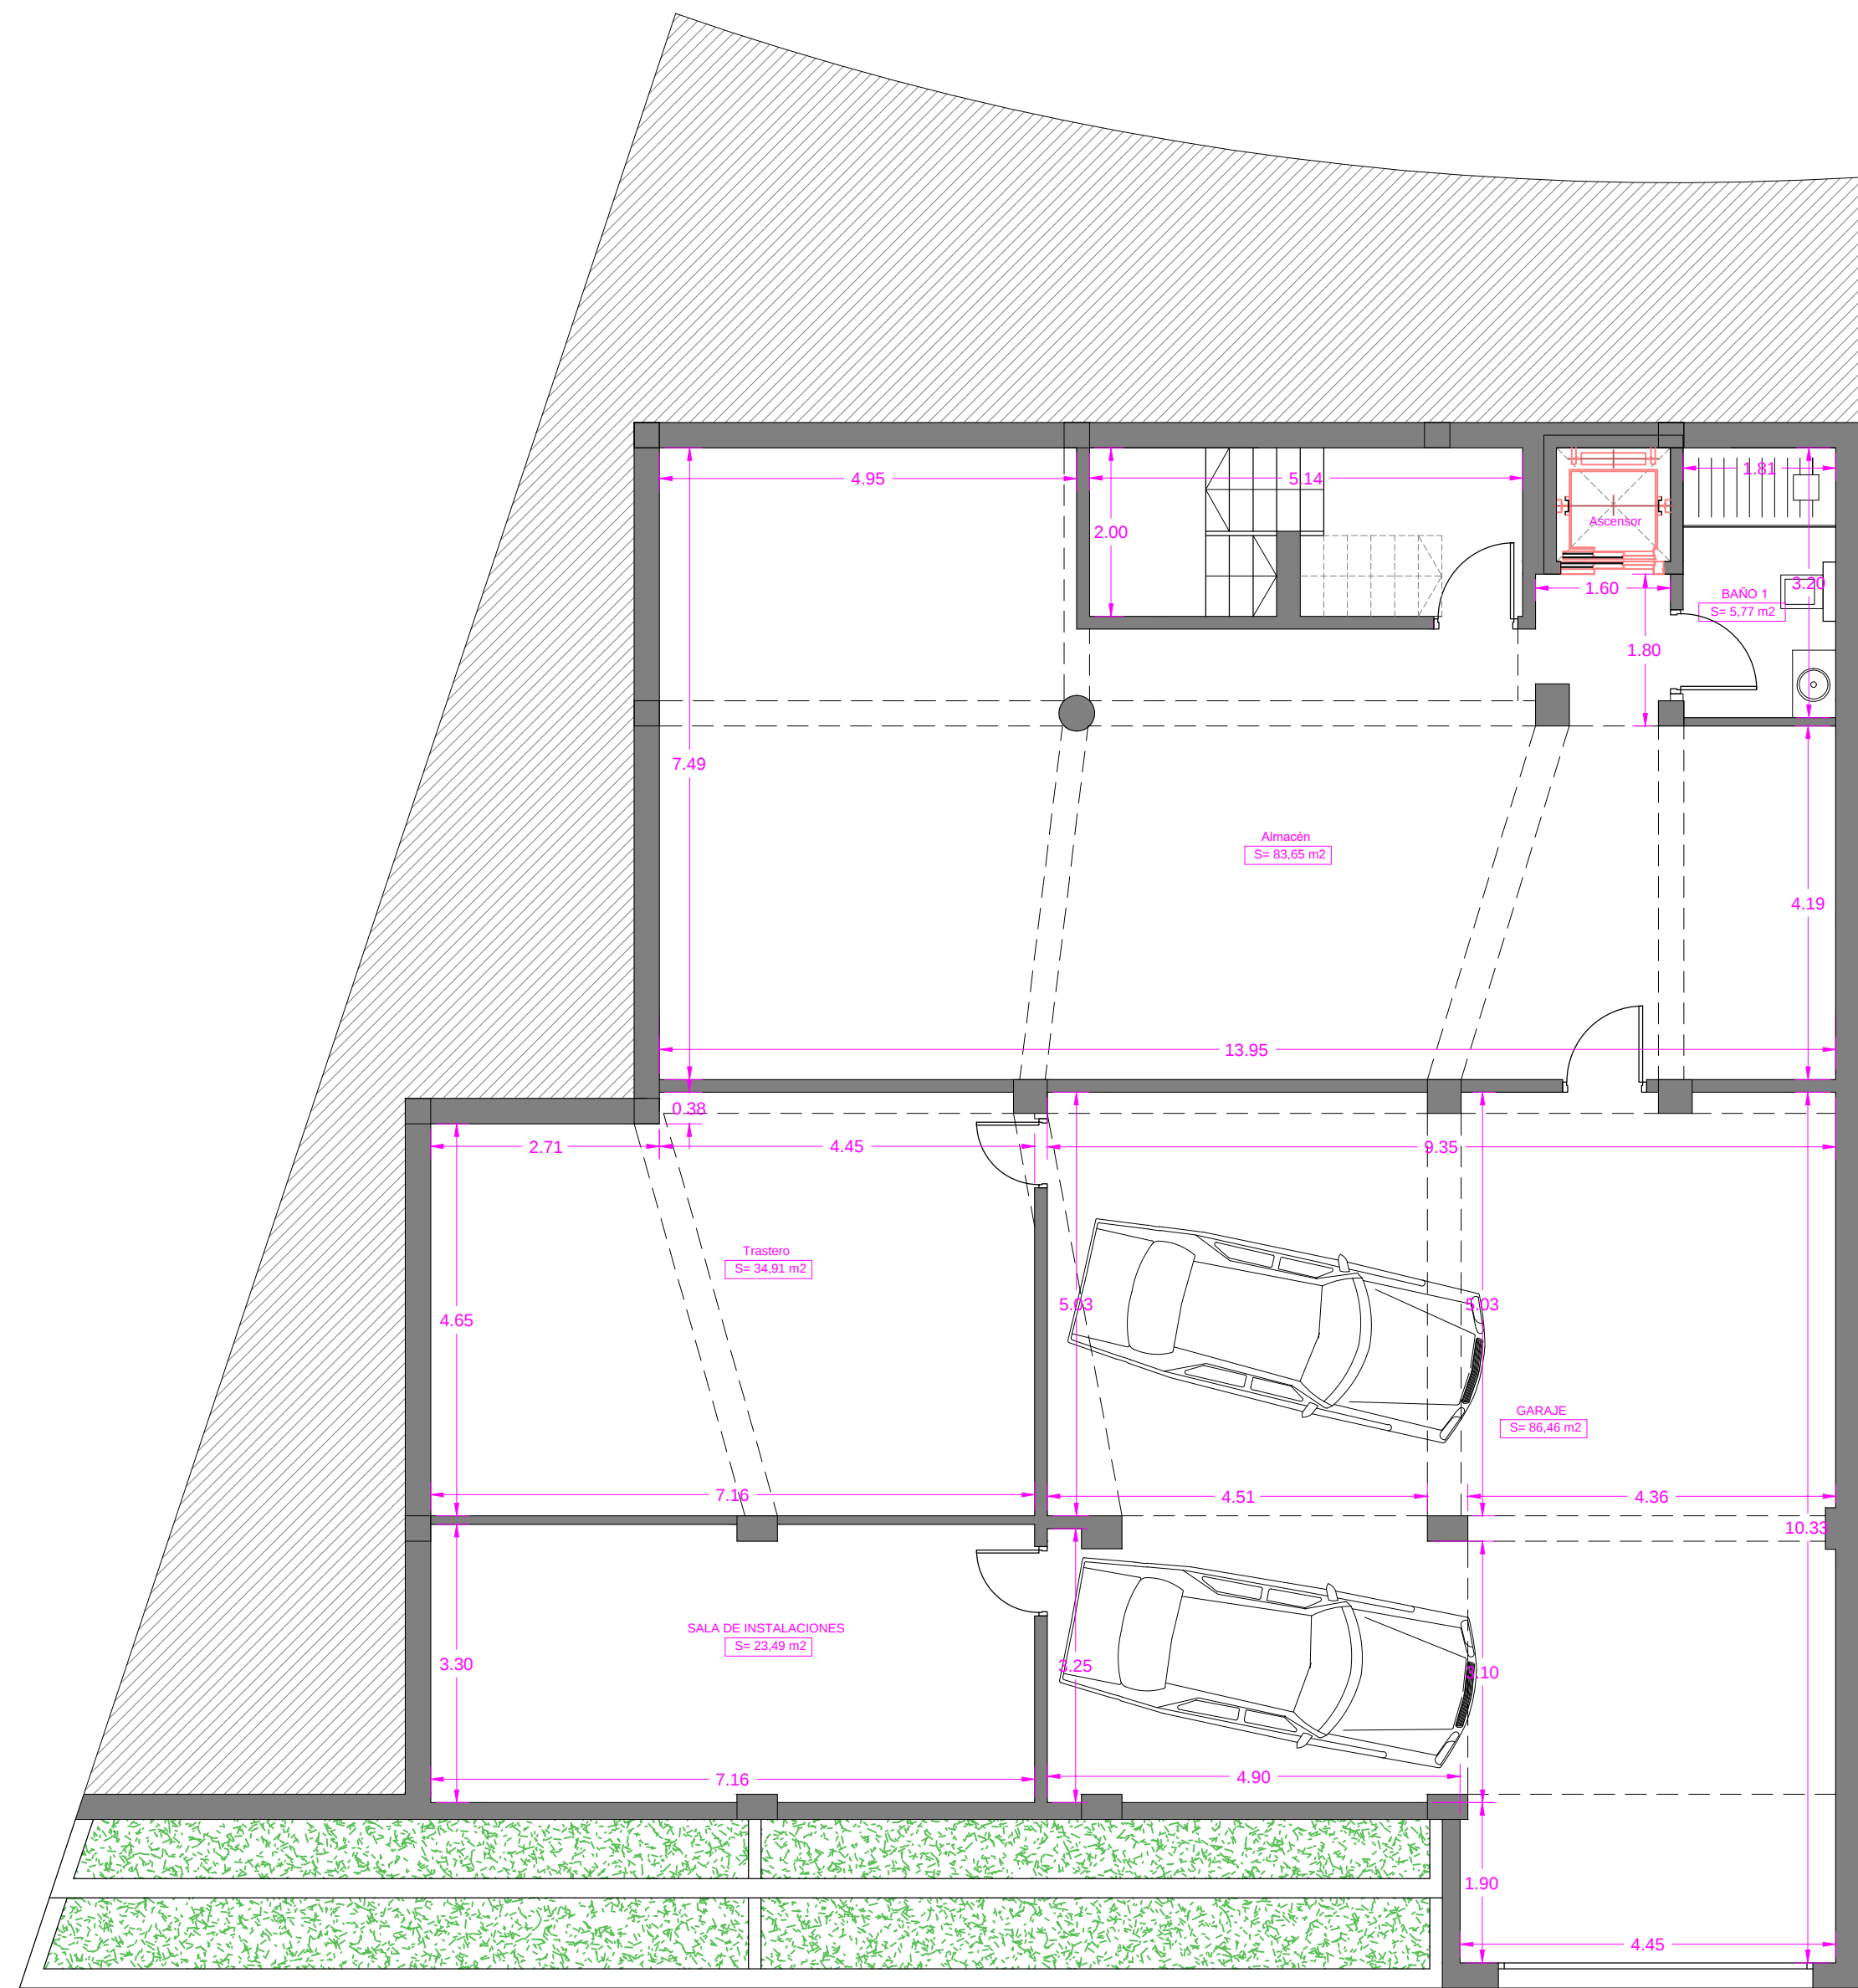

PLANTA SOTANO - GARAJE - COTA 0.00


- Superf. construida computable 100%
- Superf. construida computable 50%

Cuadro de superficies construidas	
P. Baja (Vivienda)	109,38 m²
P. Primera (vivienda)	102,66 m²
P. Segunda (vivienda)	47,47 m²
Total vivienda	259,53 m²
Planta garaje (Anexos)	274,09 m²
Otras instalaciones - Piscina	36,00 m²
Entreplanta (Anexos)	22,76 m²

(Superf. construida NO computable)

	PROYECTO BASICO Y DE EJECUCION VIVIENDA UNIF.: "PAU Las Maravillas", PARCELA R1. SUB PARCELA 11. Avd. de los profesionales sanitarios, 23 -ALMUÑECAR	
	PLANTA SOTANO	1:75
	PLANO FINAL DE OBRA	77.11.17.11

PROMOTOR:	
ALTAMIRA PROPIEDADES S.L.	
colaboradores: victor mancilla rufino, juan j pozo romero	

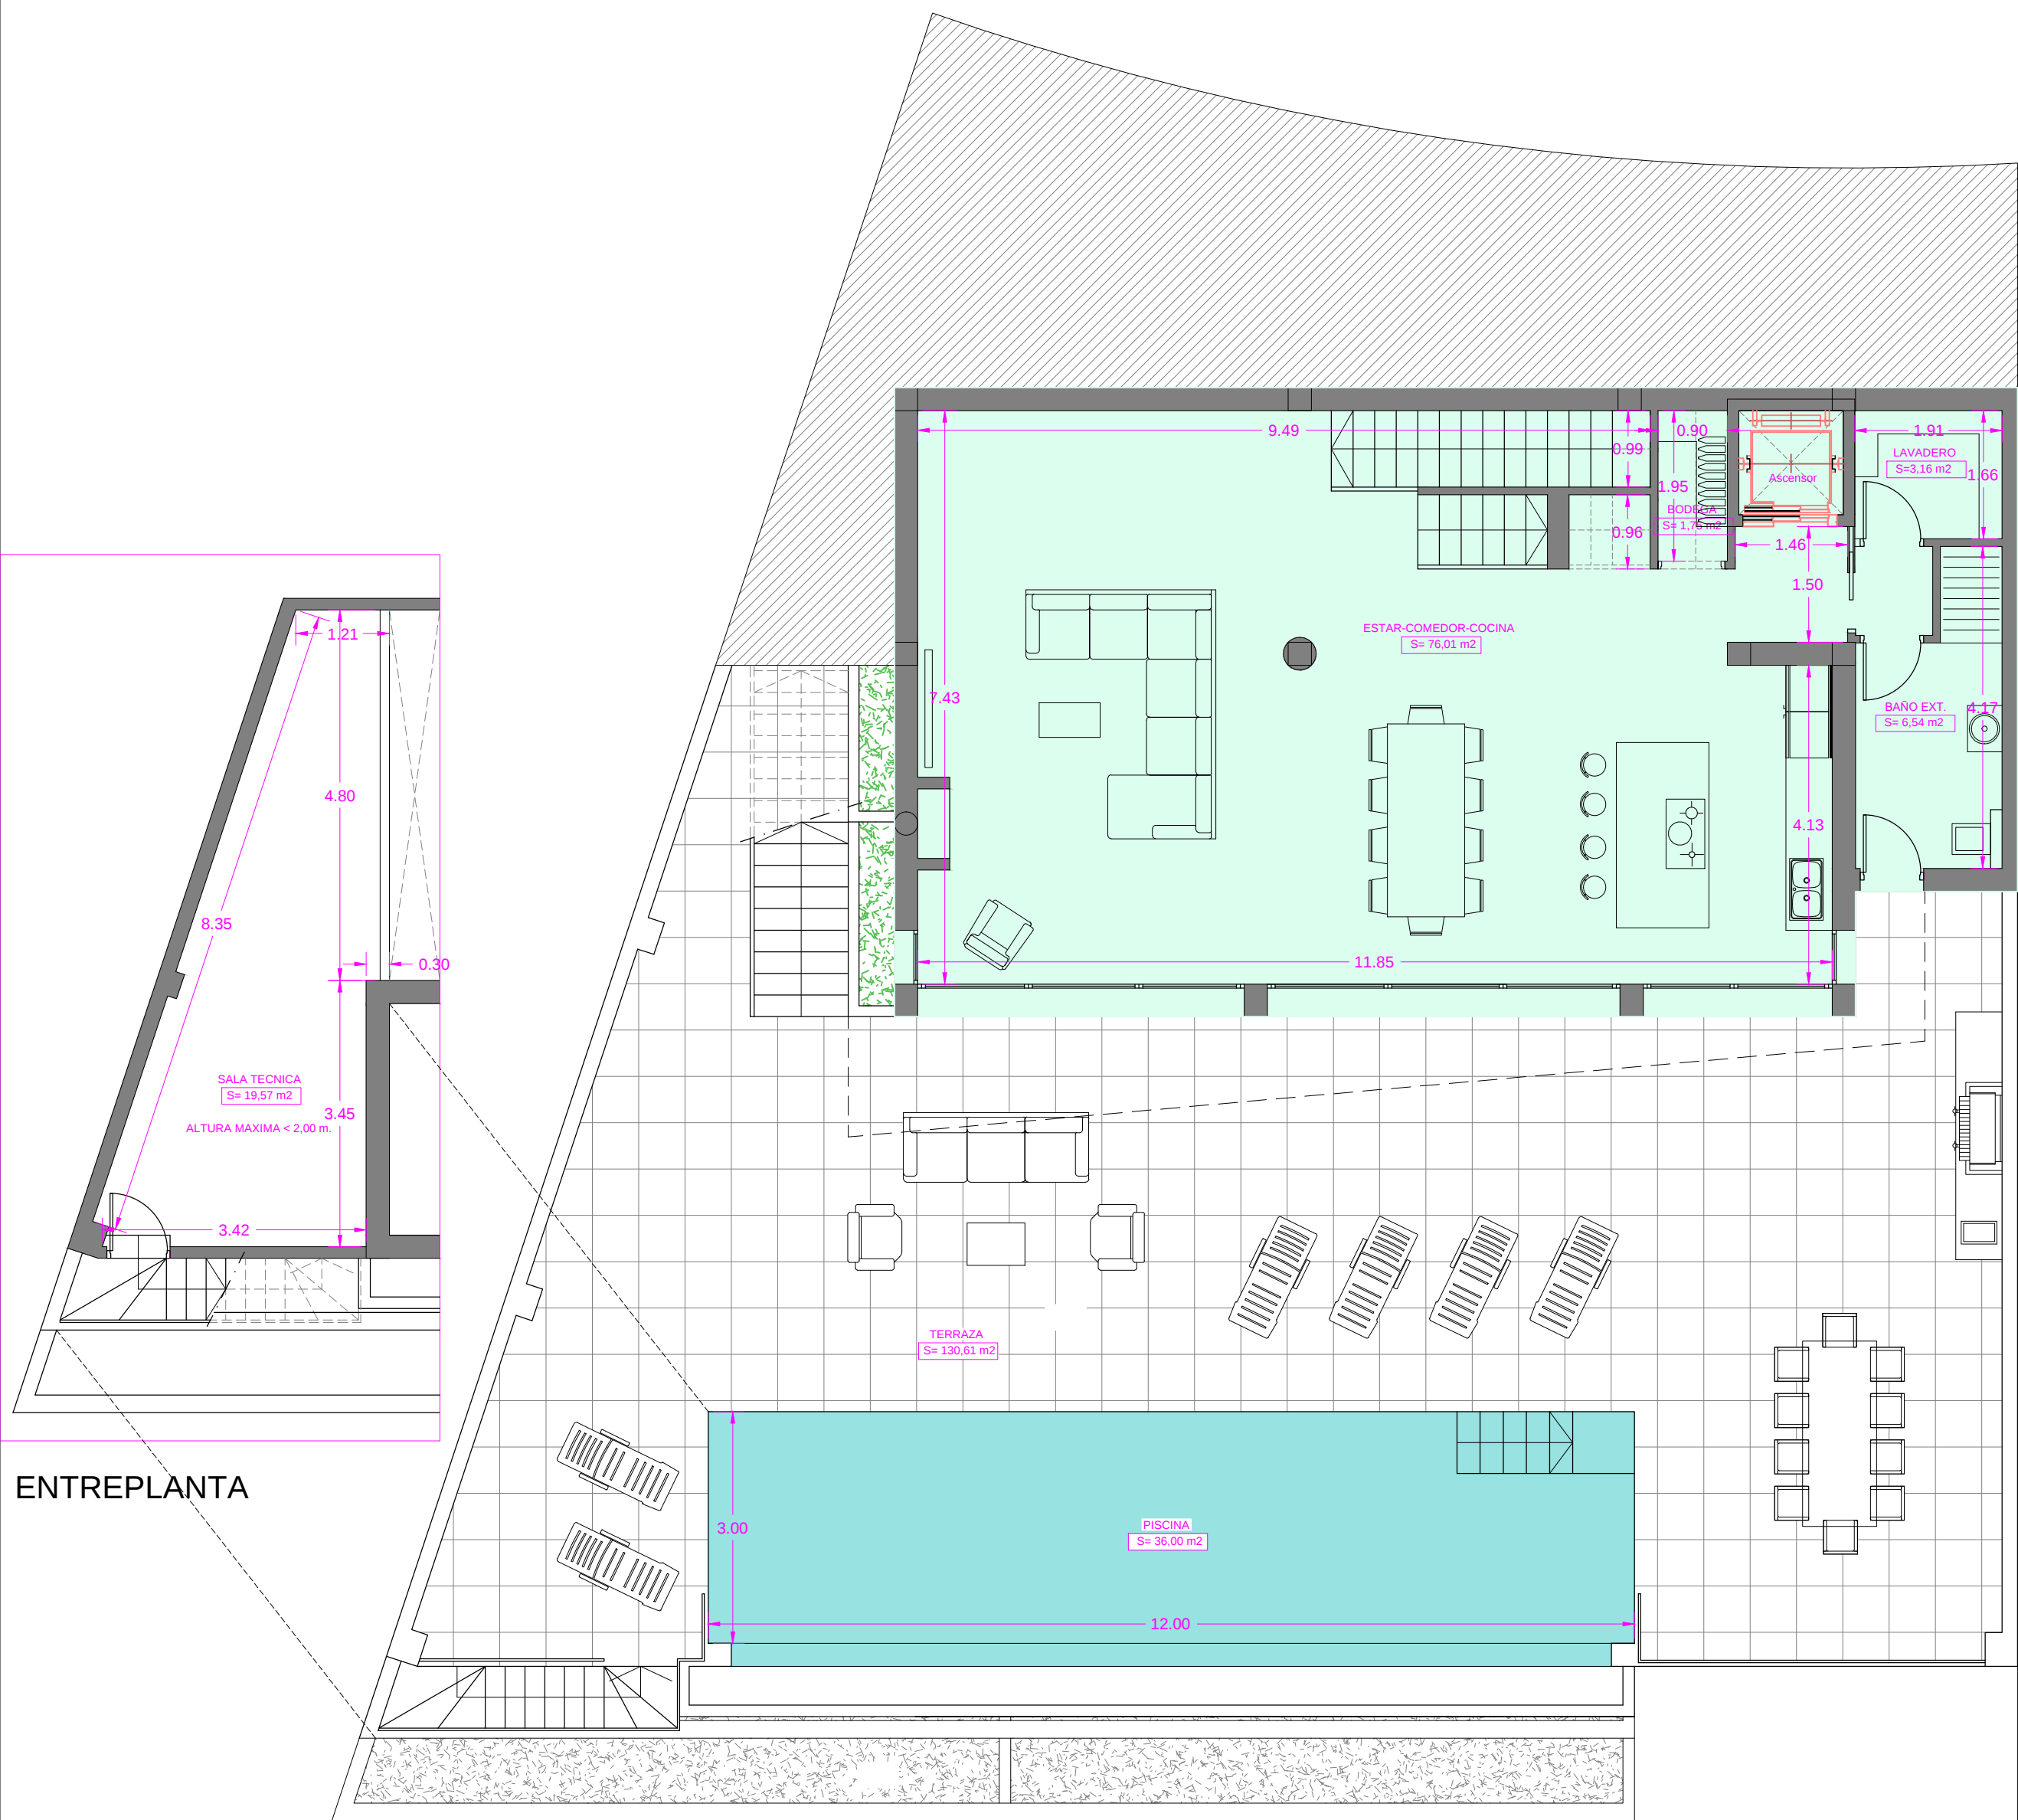

- Superf. construida computable 100%
- Superf. construida computable 50%

Cuadro de superficies construidas	
P. Baja (Vivienda)	109,38 m²
P. Primera (vivienda)	102,66 m²
P. Segunda (vivienda)	47,47 m²
Total vivienda	259,53 m²
Planta garaje (Anexos)	274,09 m²
Otras instalaciones - Piscina	36,00 m²
Entreplanta (Anexos)	22,76 m²


(Superf. construida NO computable)

	PROYECTO BASICO Y DE EJECUCION VIVIENDA UNIF.: "PAU Las Maravillas", PARCELA R1. SUB PARCELA 11. Avd. de los profesionales sanitarios, 23 -ALMUÑECAR	
	PLANTA BAJA	1:75
	PLANO FINAL DE OBRA	77.11.17.11


PROMOTOR:	antonio rodríguez rufino Telf:679 101766
ALTAMIRA PROPIEDADES S.L.	colaboradores: victor mancilla rufino, juan j pozo romero



PLANTA 1ª - ACCESO - COTA +12.00

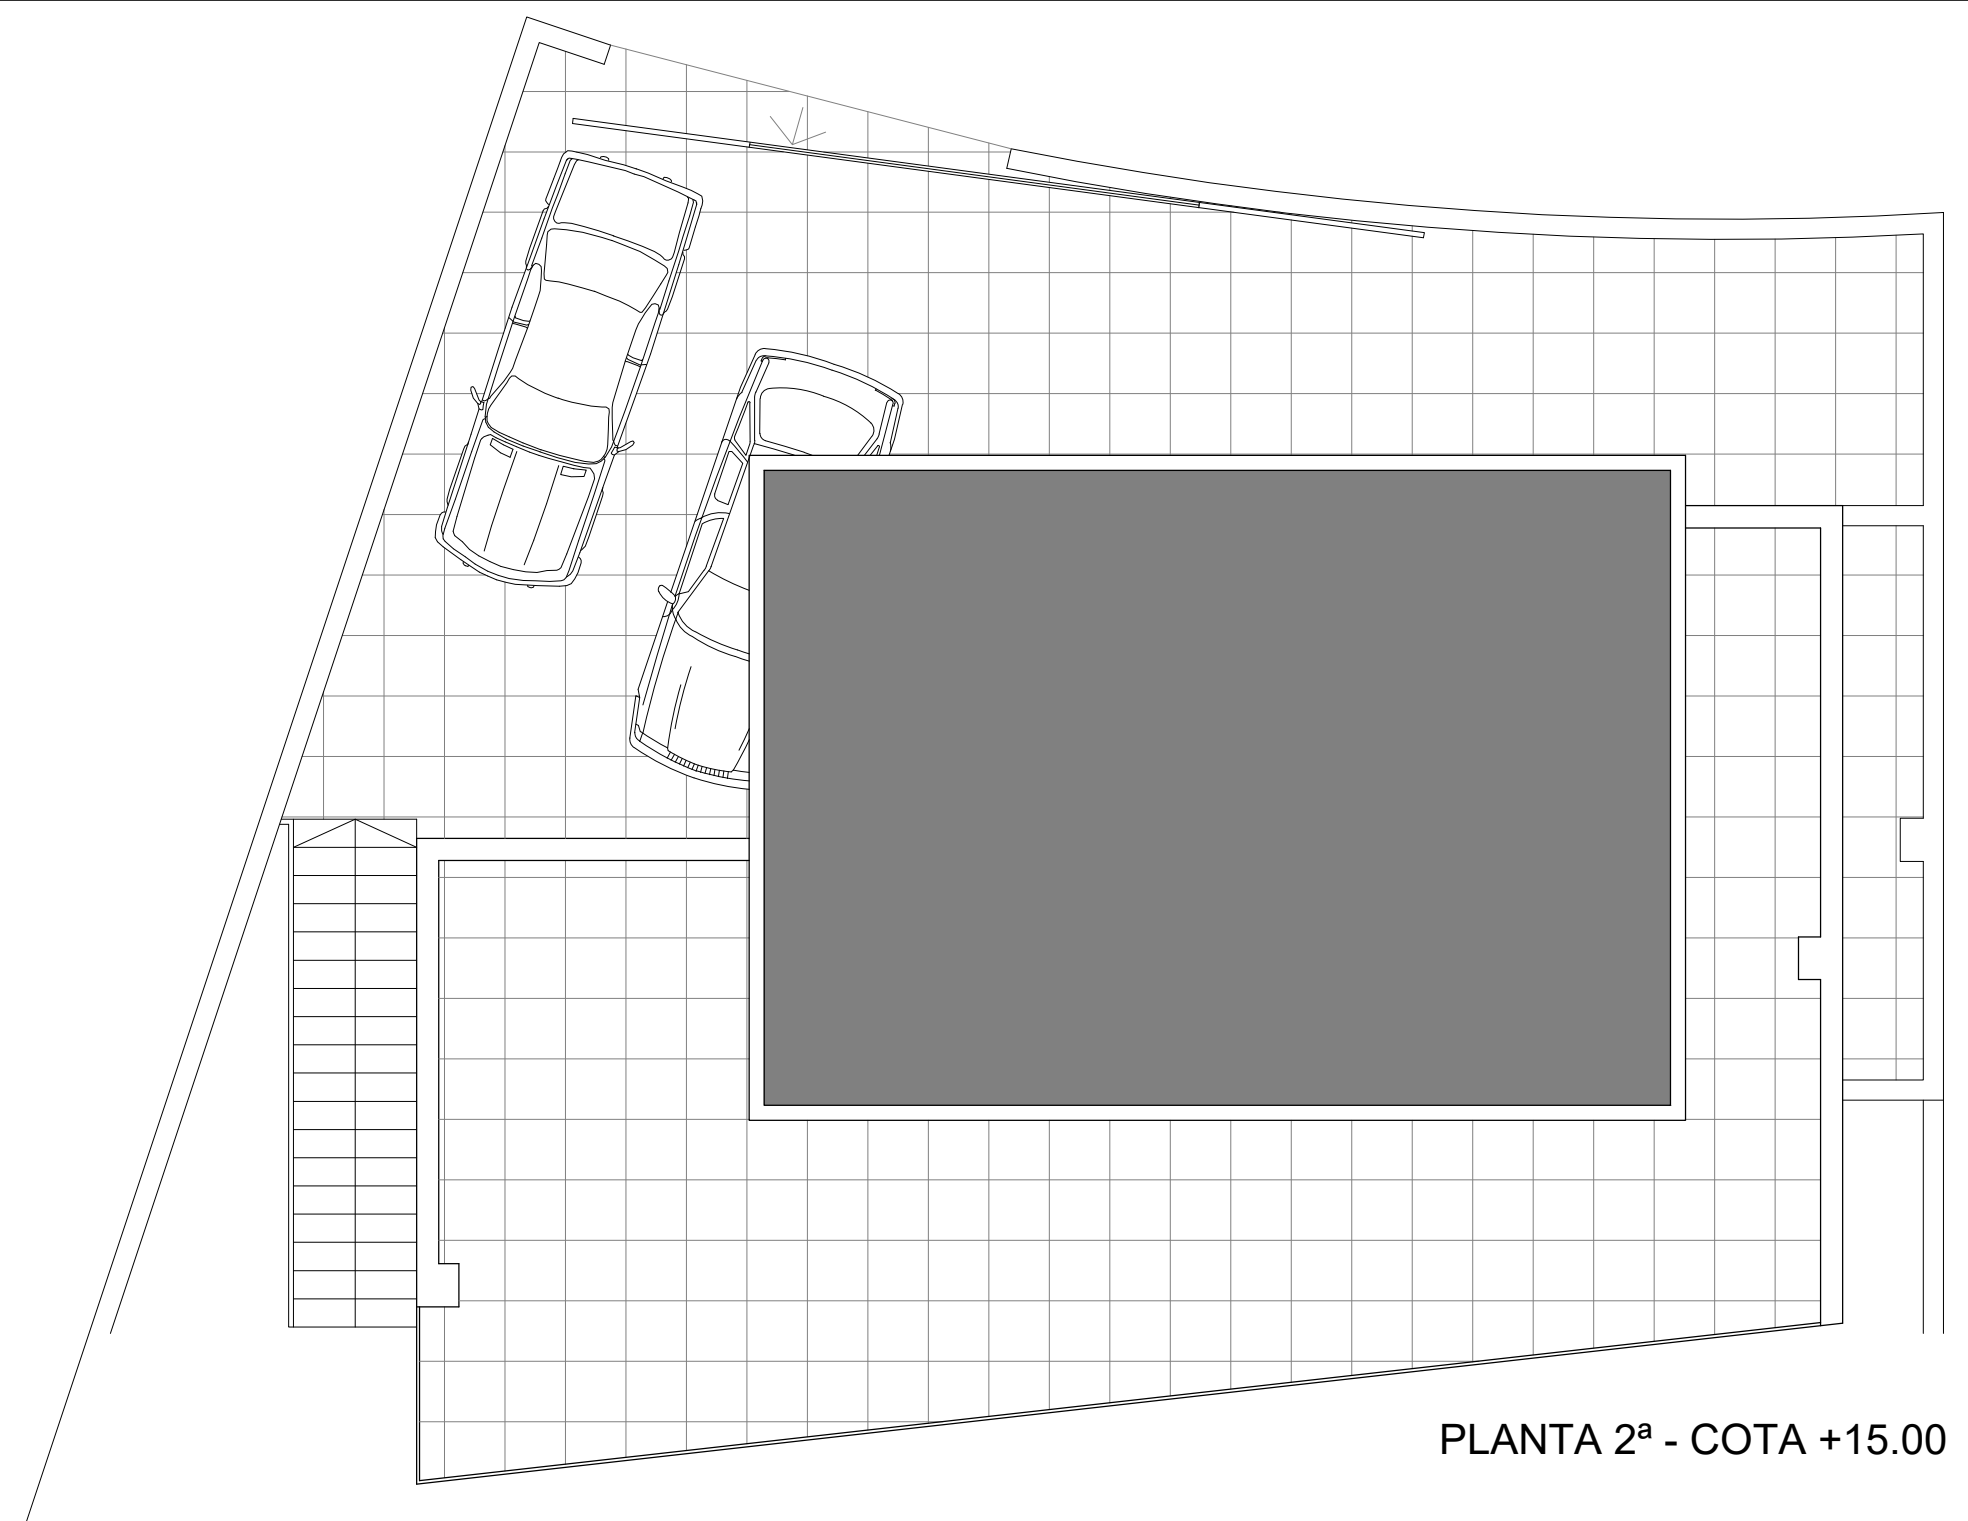

PLANTA 2ª - COTA +15.00

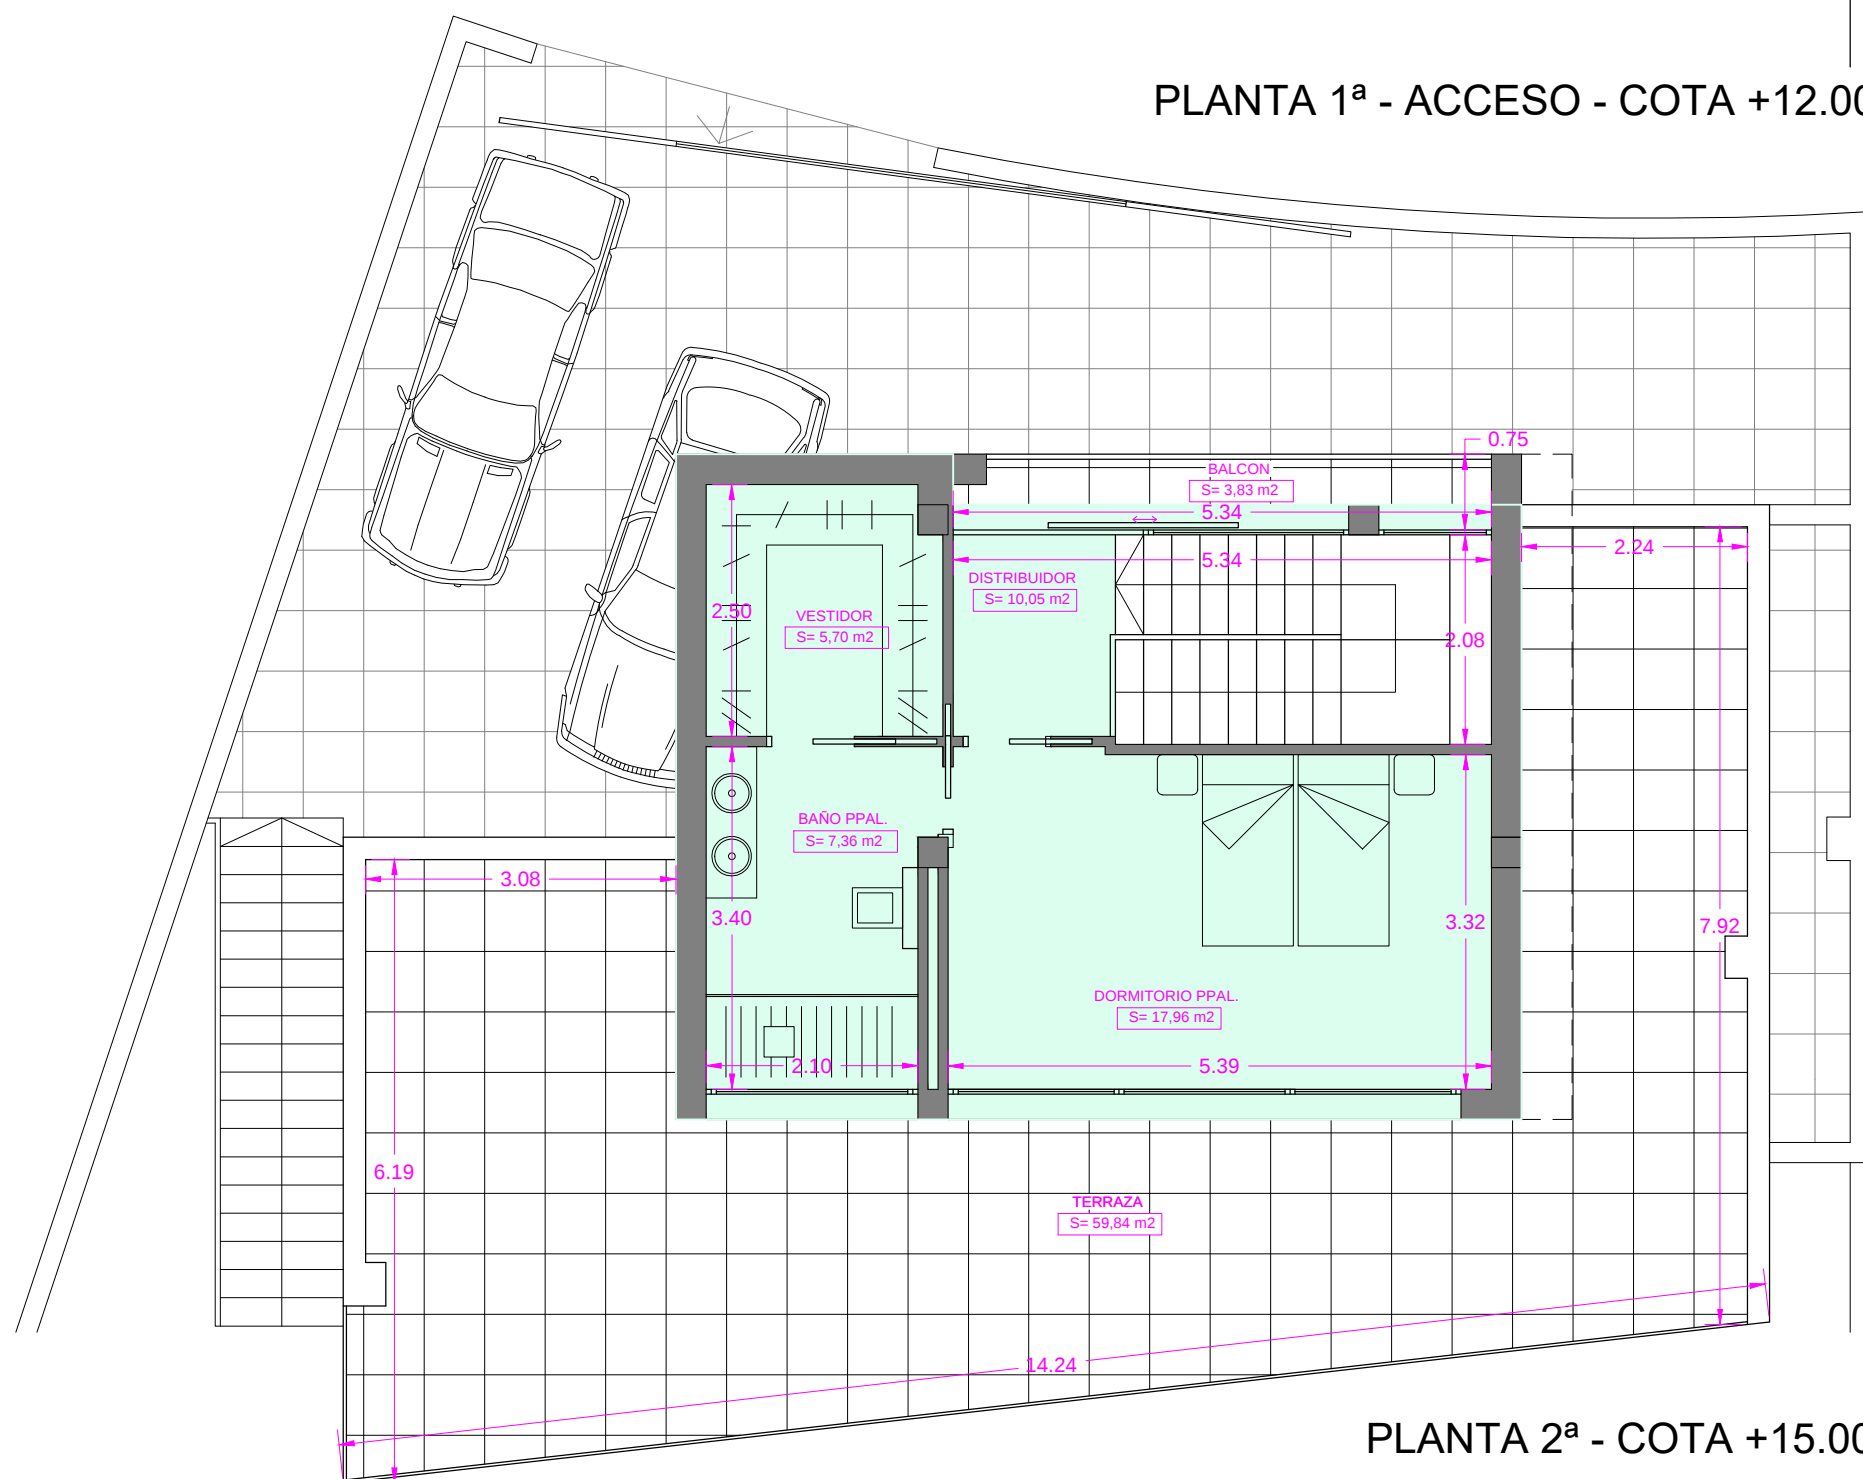

PLANTA 2ª - COTA +15.00

- Superf. construida computable 100%
- Superf. construida computable 50%

Cuadro de superficies construidas	
P. Baja (Vivienda)	109,38 m²
P. Primera (vivienda)	102,66 m²
P. Segunda (vivienda)	47,47 m²
Total vivienda	259,53 m²
Planta garaje (Anexos)	274,09 m²
Otras instalaciones - Piscina	36,00 m²
Entrepanta (Anexos)	22,76 m²

(Superf. construida NO computable)

PROMOTOR:

ALTAMIRA PROPIEDADES S.L.

Fo03

PROYECTO BASICO Y DE EJECUCION VIVIENDA UNIF.:
"PAU Las Maravillas", PARCELA R1. SUB PARCELA 11.
Avd. de los profesionales sanitarios, 23 -ALMUÑECAR
PLANTA PRIMERA, SEGUNDA Y CUBIERTA 1:75
PLANO FINAL DE OBRA 77.11.17.11

antonio rodríguez rufino
Telf:679 101766
colaboradores: victor mancilla rufino, juan j pozo romero

