



SUPERFICIE CONSTRUIDA VIVIENDA:


PLANTA SEGUNDA: 43,53 m2  
PLANTA PRIMERA: 106,38 m2  
PLANTA BAJA: 108,09 m2  
TOTAL: 258,00 m2

PLANTA SEMISOTANO (ANEXOS): 94,00 m2  
ENTREPLANTA (ANEXOS): 16,13 m2

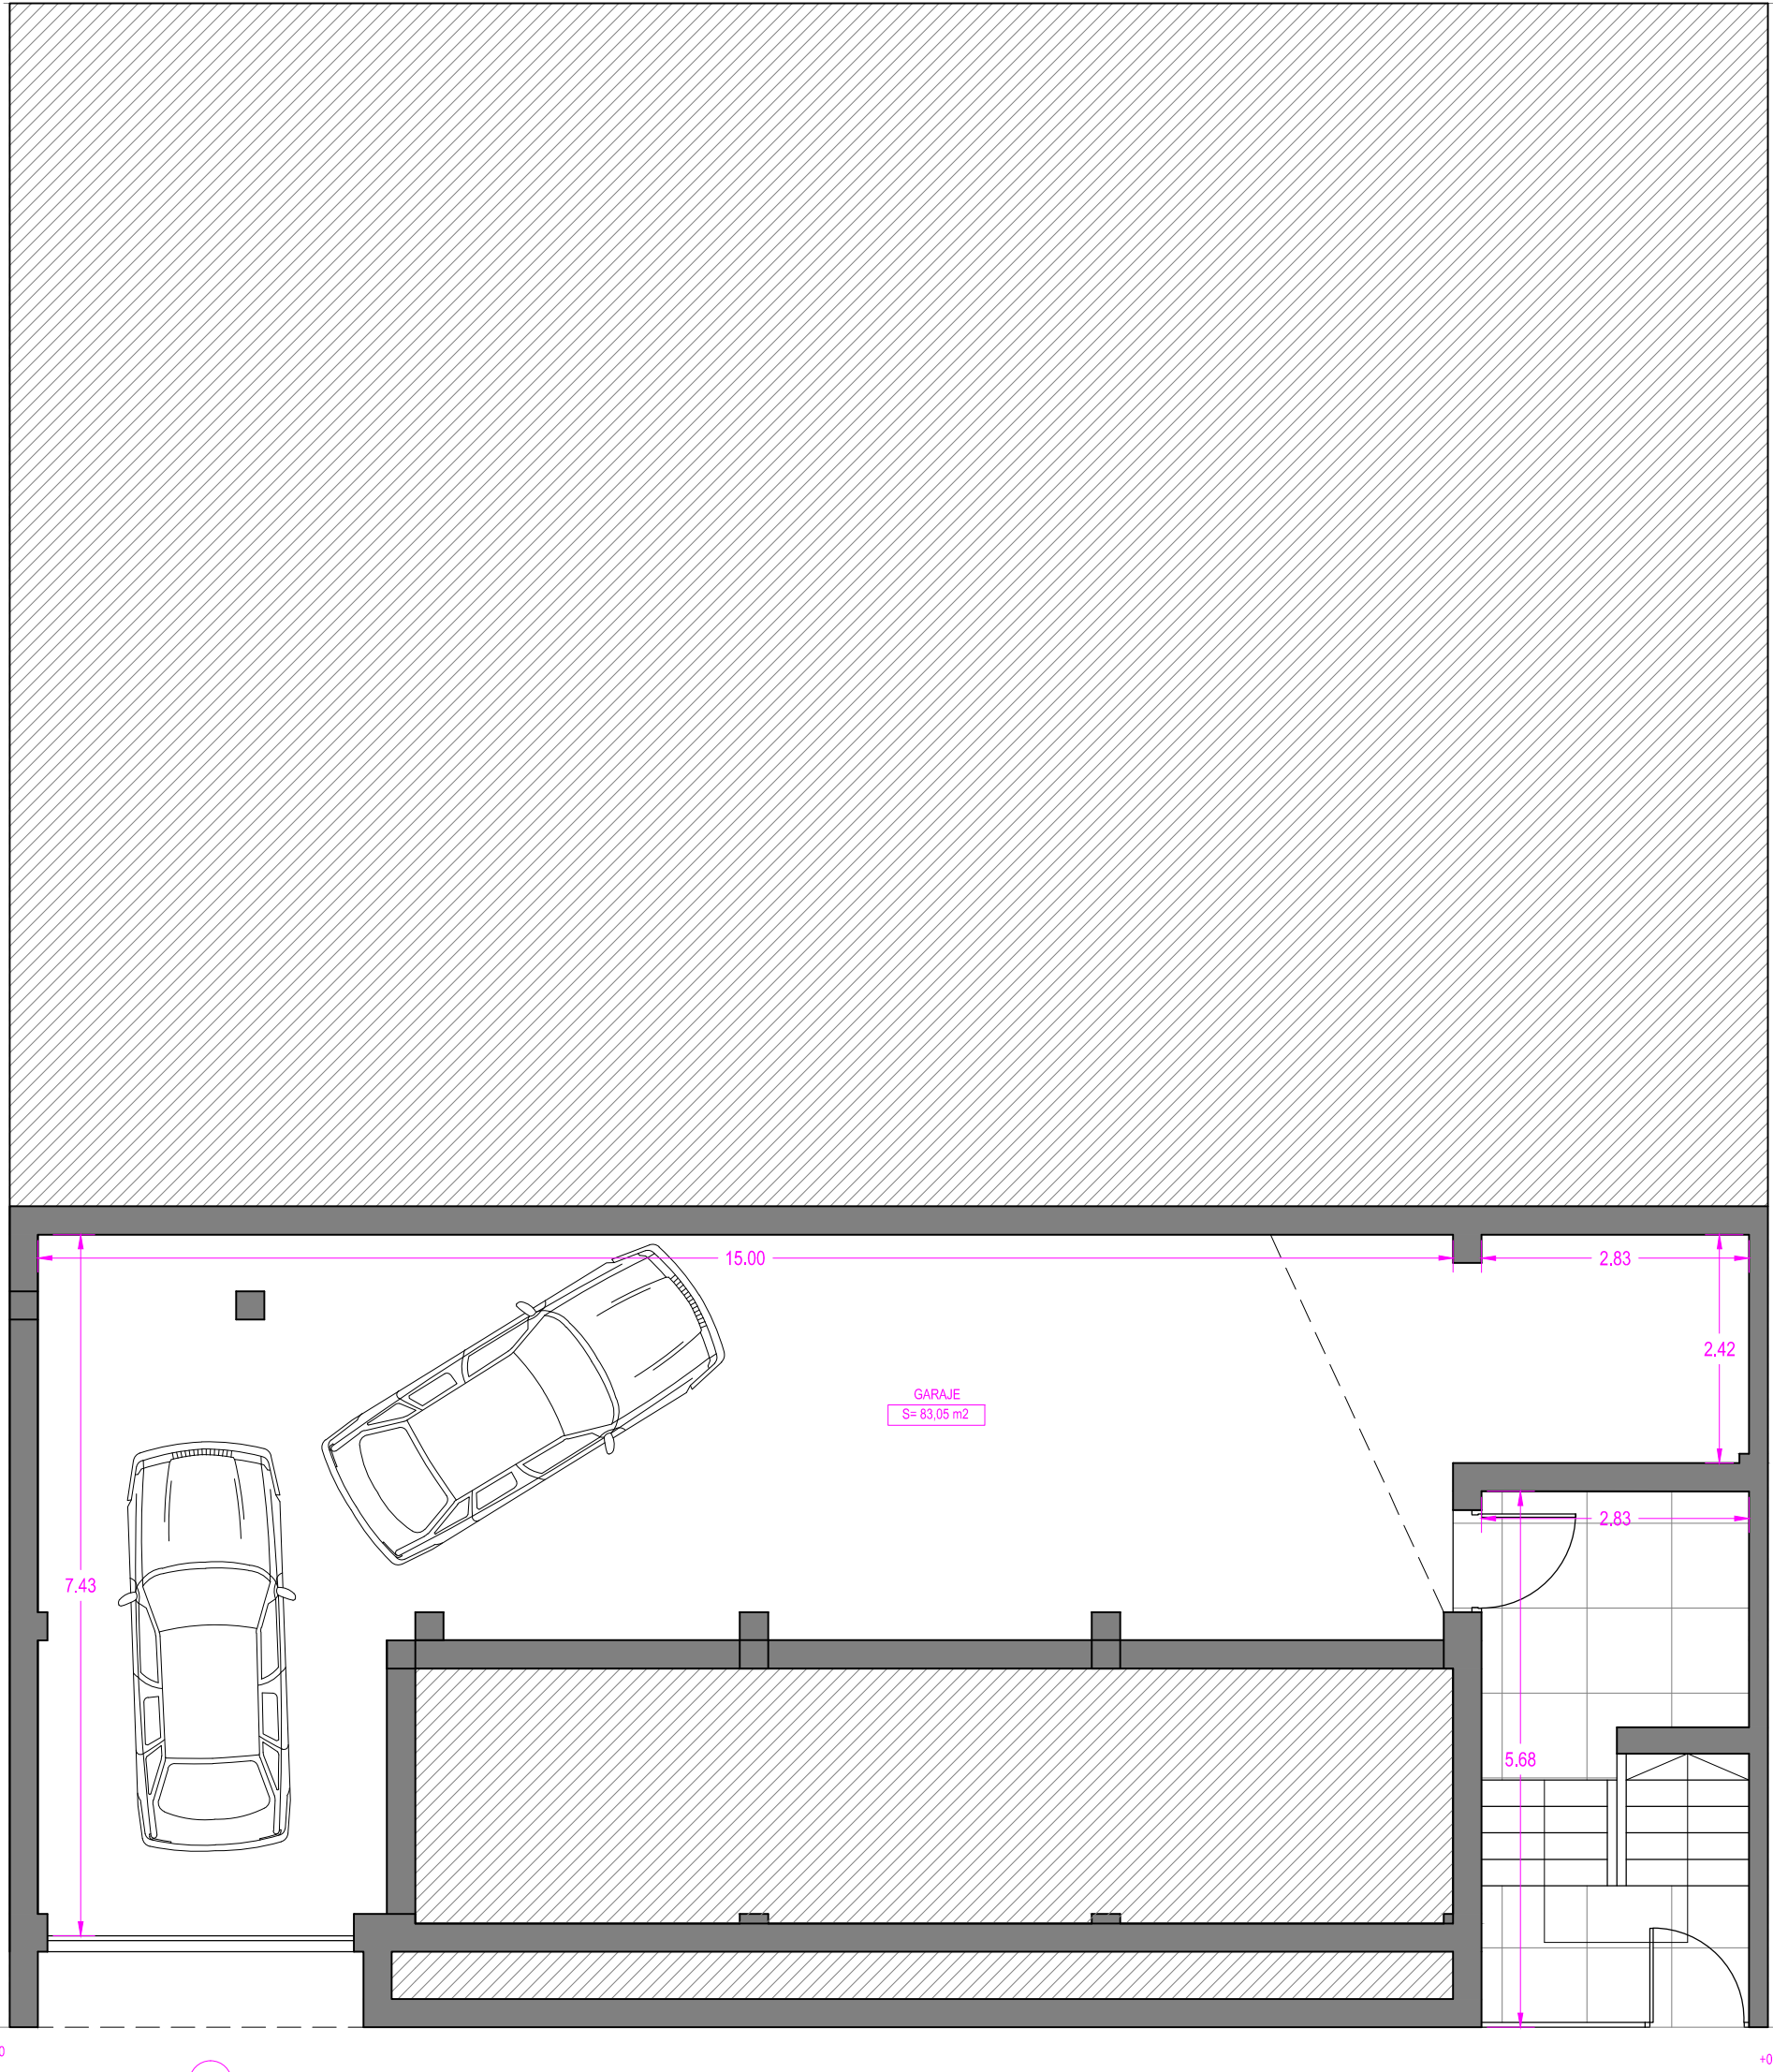

PLANTA SEMISÓTANO
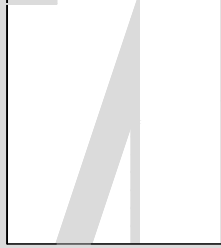
|                                                                                       |   |             |
|---------------------------------------------------------------------------------------|---|-------------|
|  | Proyecto Básico y Ejec.: Vivienda Unifam.<br>Avda. Profesionales Sanitarios, 21<br>"Las Maravillas"-R1-12 - ALMUNECAR |             |
|                                                                                       | PLANTA GARAJE   | 1:75        |
|                                                                                       | DISTRIBUCION   | 77.11.17,19 |
|                                                                                       | PLANO FINAL DE OBRA                                                                                                   |             |
| PROMOTOR:                                                                             | ALTAMIRA PROPIEDADES S.L.                                                                                             |             |
|                                                                                       | antonio rodríguez rufino<br>Telf:679 101766                                                                           |             |
|                                                                                       | colaboradores: victor mancilla rufino, juan j pozo romero                                                             |             |

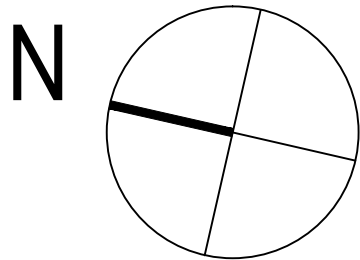

SUPERFICIE CONSTRUIDA VIVIENDA:

PLANTA SEGUNDA: 43,53 m2


PLANTA PRIMERA: 106,38 m2

PLANTA BAJA: 108,09 m2


TOTAL: 258,00 m2

PLANTA SEMISOTANO (ANEXOS): 94,00 m2

ENTREPLANTA (ANEXOS): 16,13 m2

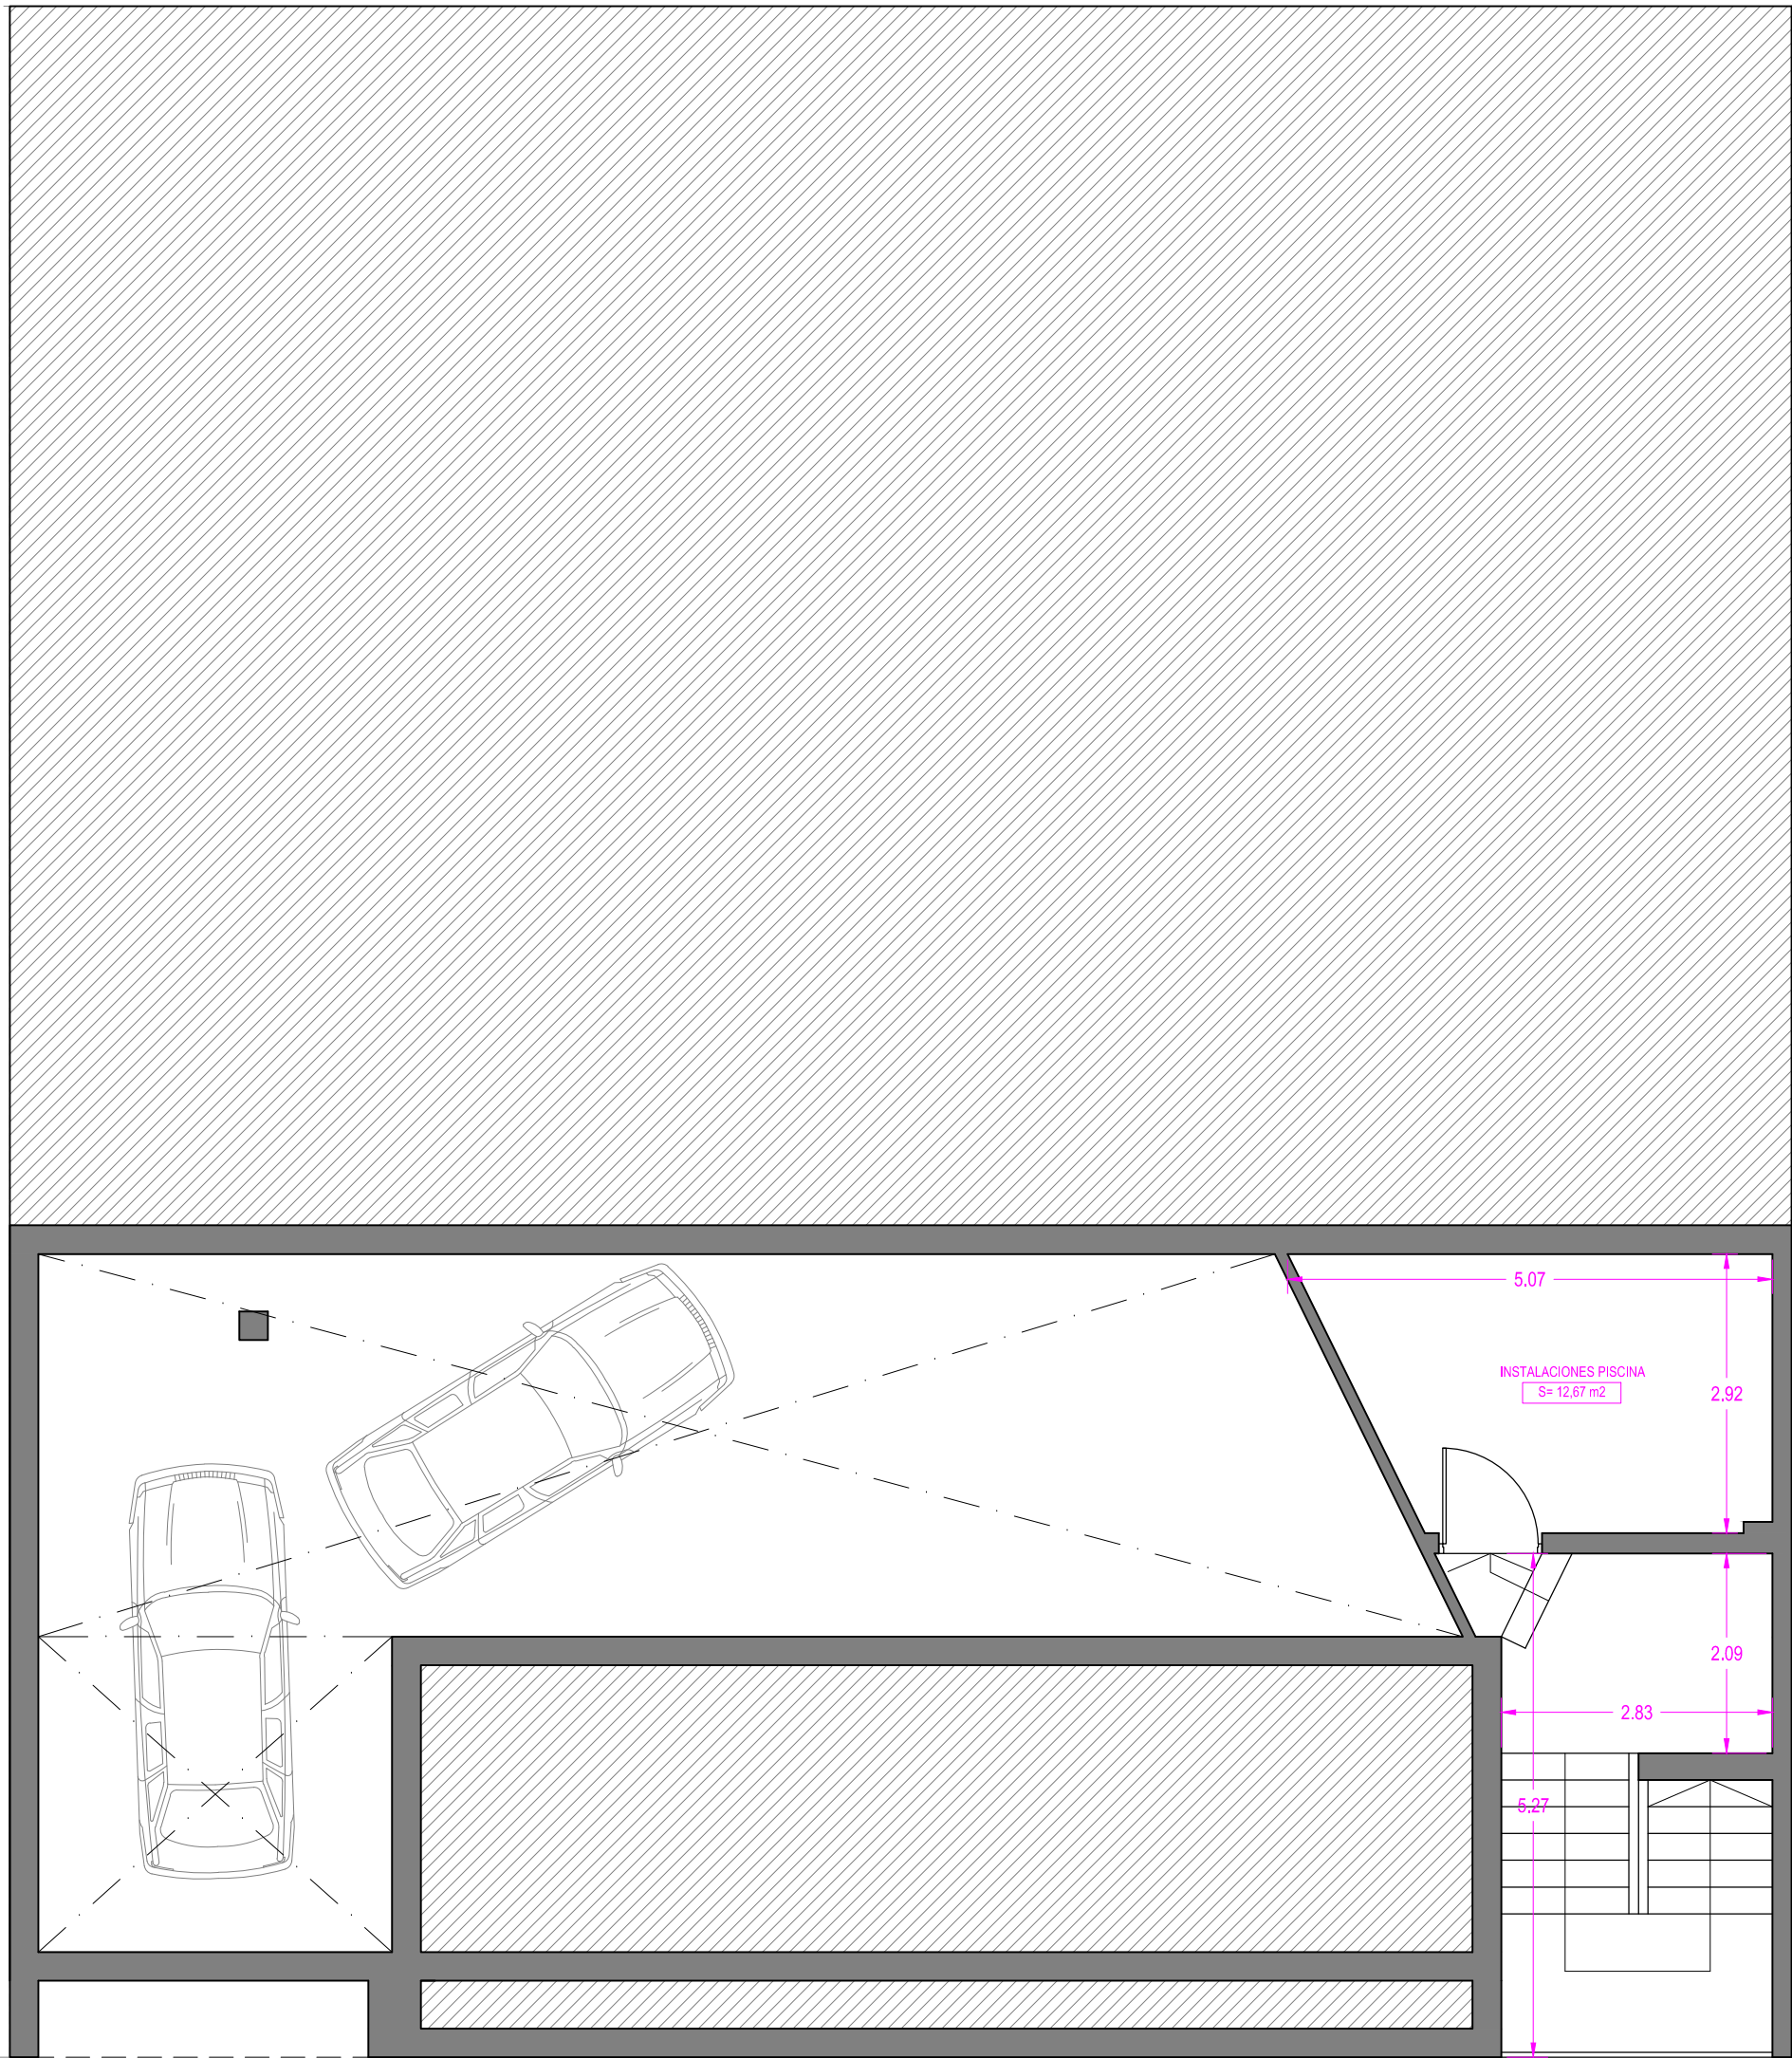

ENTREPLANTA

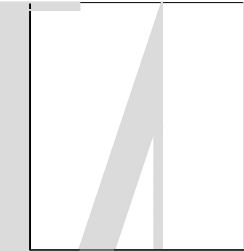

PROMOTOR:

ALTAMIRA  
PROPIEDADES S.L.



Proyecto Básico y Ejec.: Vivienda Unifam.  
Avda. Profesionales Sanitarios, 21  
"Las Maravillas"-R1-12 - ALMUNECAR

ENTREPLANTA SOBRE GARAJE 1:75


DISTRIBUCION 77.11.17,19

PLANO FINAL DE OBRA

antonio rodríguez rufino  
Telf:679 101766

colaboradores: victor mancilla rufino, juan j pozo romero



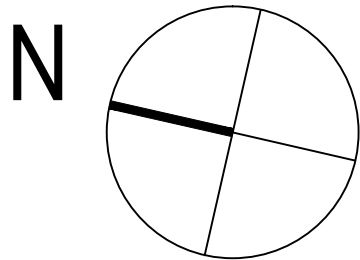

SUPERFICIE CONSTRUIDA VIVIENDA:

PLANTA SEGUNDA: 43,53 m2


PLANTA PRIMERA: 106,38 m2

PLANTA BAJA: 108,09 m2


TOTAL: 258,00 m2

PLANTA SEMISOTANO (ANEXOS): 94,00 m2

ENTREPLANTA (ANEXOS): 16,13 m2

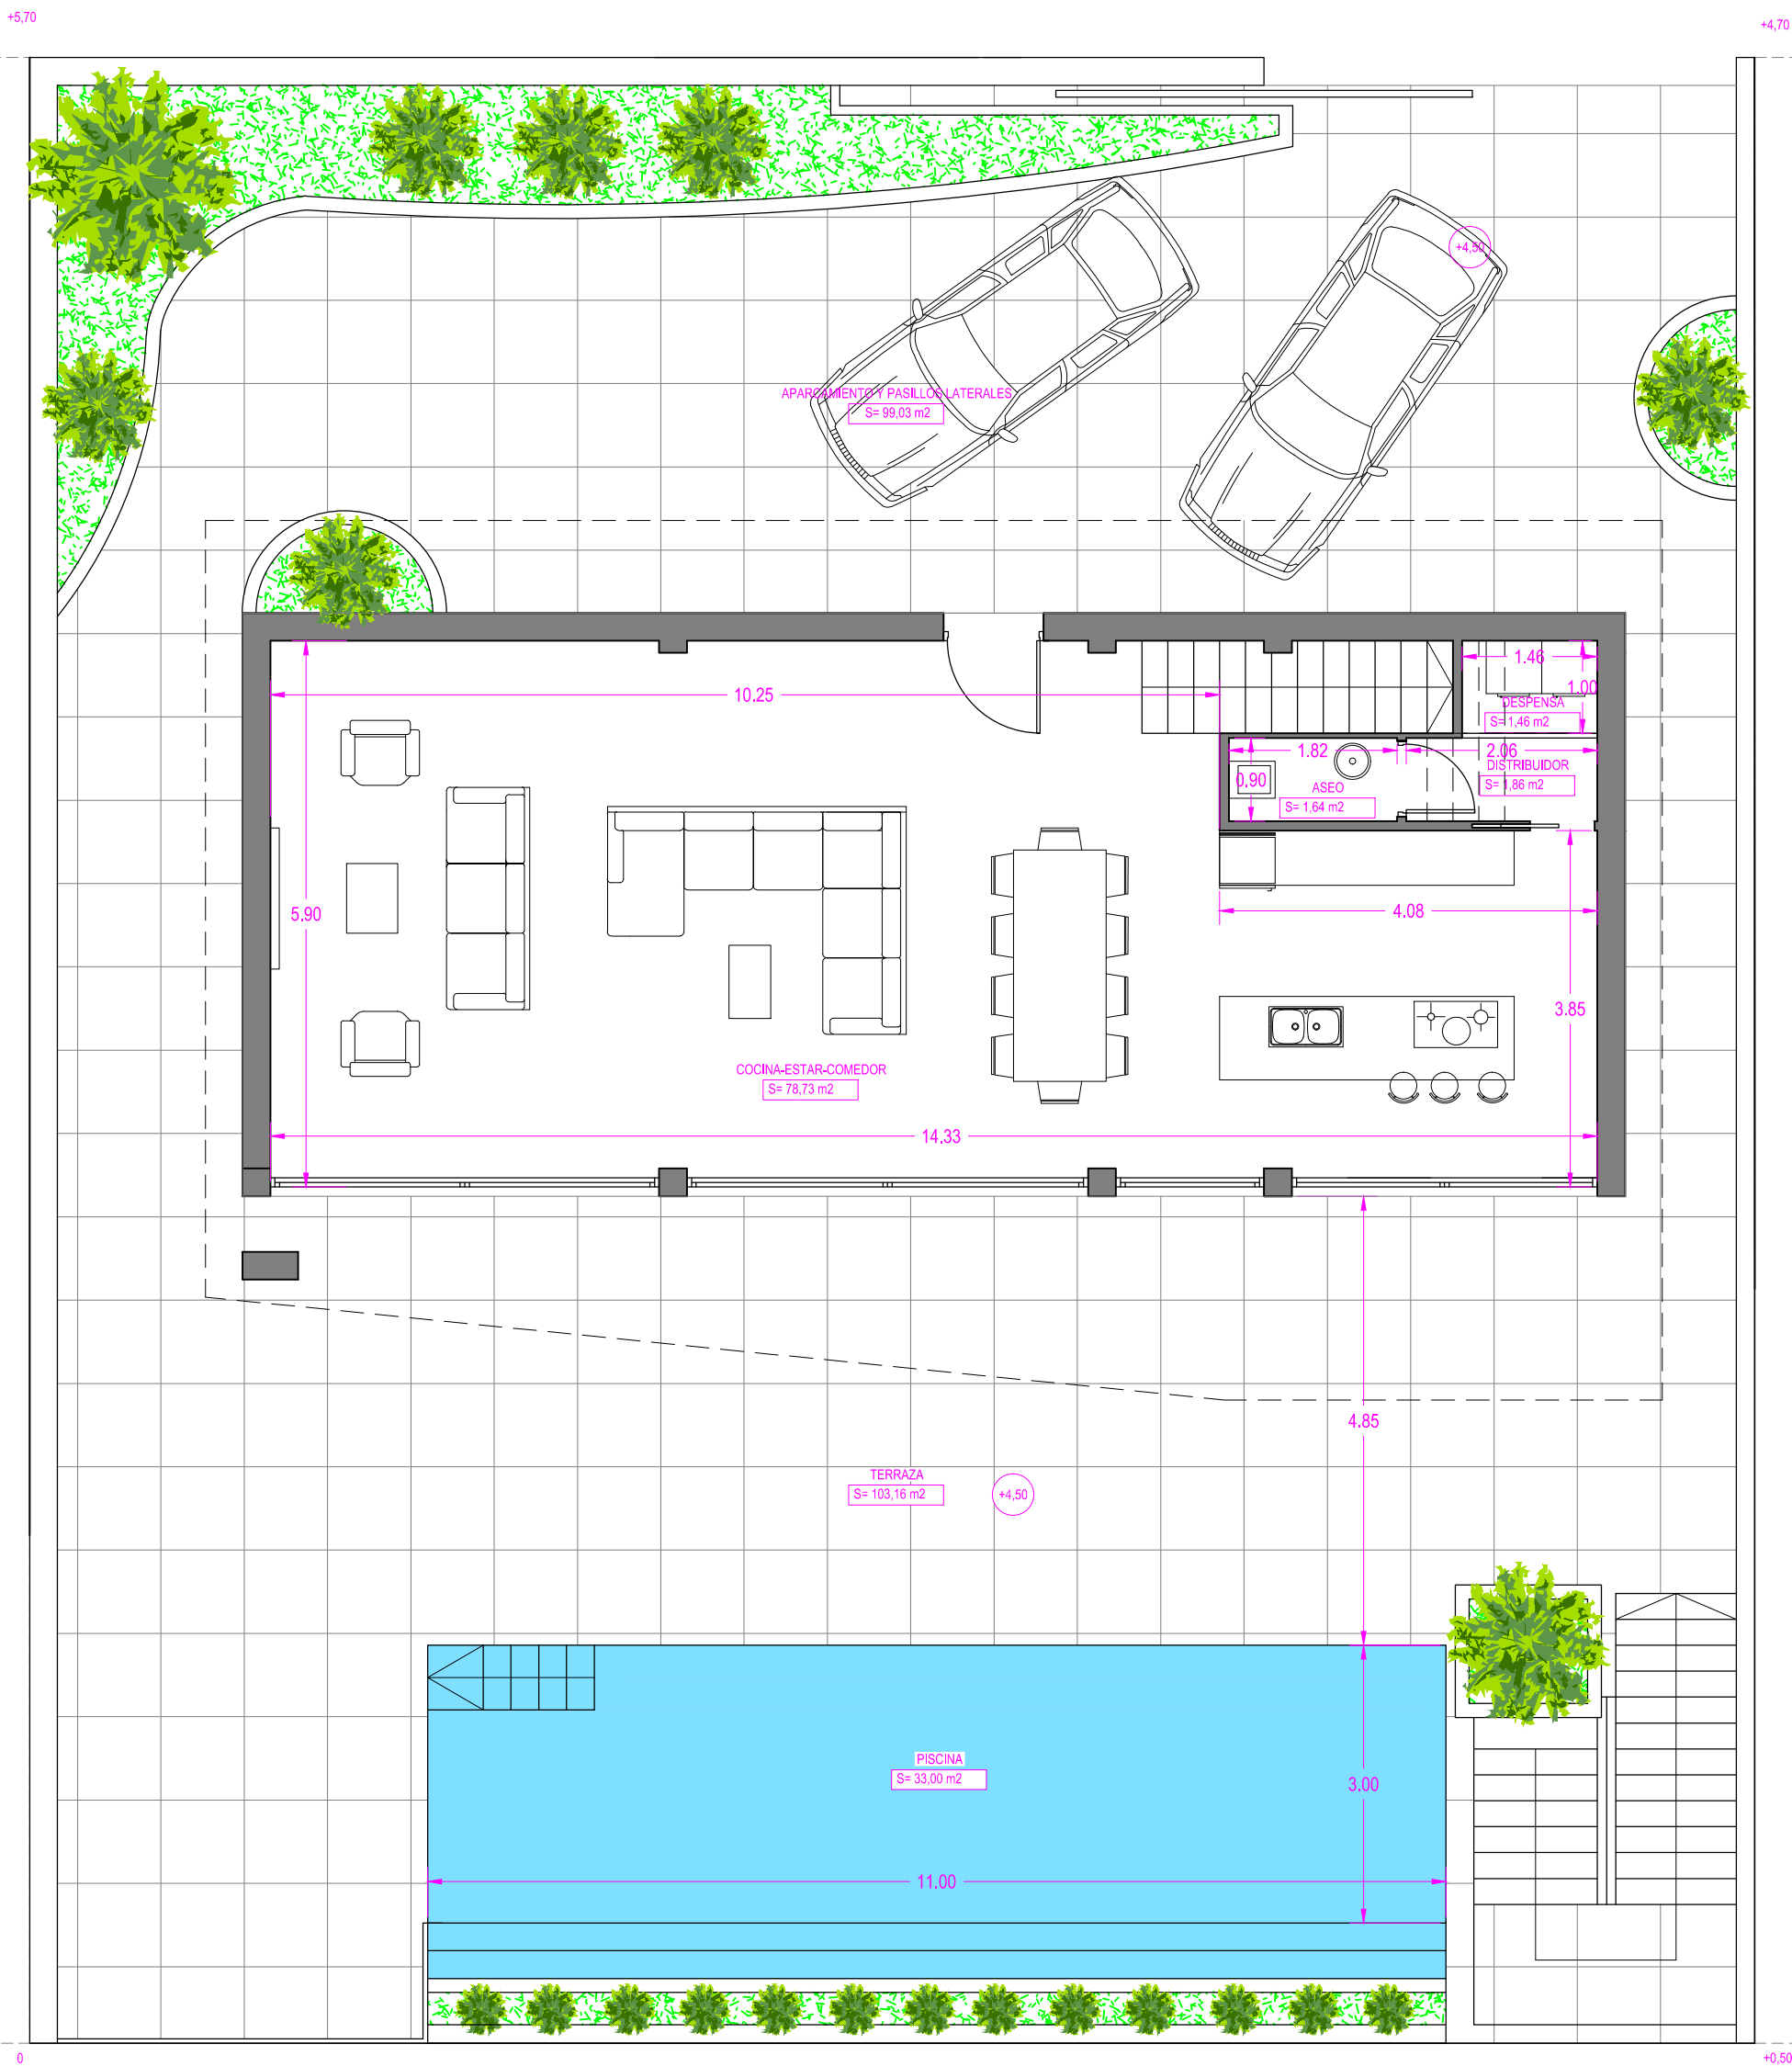

PLANTA BAJA

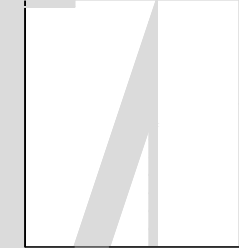

PROMOTOR:

ALTAMIRA  
PROPIEDADES S.L.

Proyecto Básico y Ejec.: Vivienda Unifam.  
Avda. Profesionales Sanitarios, 21  
"Las Maravillas"-R1-12 - ALMUNECAR

PLANTA BAJA

1:75

DISTRIBUCION

77.11.17,19

PLANO FINAL DE OBRA


antonio rodríguez rufino  
Telf:679 101766

colaboradores: victor mancilla rufino, juan j pozo romero

Ba03

ARQUITECTOS



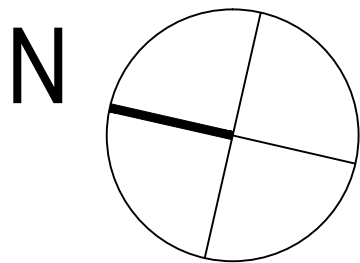

SUPERFICIE CONSTRUIDA VIVIENDA:

PLANTA SEGUNDA: 43,53 m2

PLANTA PRIMERA: 106,38 m2

PLANTA BAJA: 108,09 m2


TOTAL: 258,00 m2

PLANTA SEMISOTANO (ANEXOS): 94,00 m2

ENTREPLANTA (ANEXOS): 16,13 m2



PLANTA PRIMERA

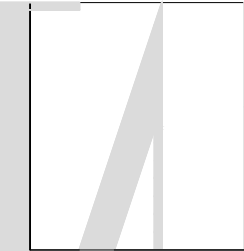

PROMOTOR:

ALTAMIRA  
PROPIEDADES S.L.

Proyecto Básico y Ejec.: Vivienda Unifam.  
Avda. Profesionales Sanitarios, 21  
"Las Maravillas"-R1-12 - ALMUNECAR

PLANTA PRIMERA 1:75

DISTRIBUCION 77.11.17,19


PLANO FINAL DE OBRA

antonio rodríguez rufino  
Telf:679 101766

colaboradores: victor mancilla rufino, juan j pozo romero

Ba04

ARQUITECTOS

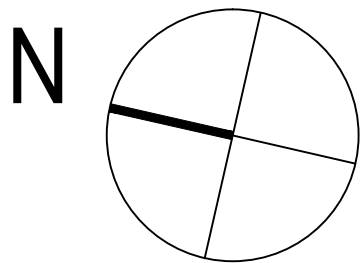

SUPERFICIE CONSTRUIDA VIVIENDA:

PLANTA SEGUNDA: 43,53 m2


PLANTA PRIMERA: 106,38 m2

PLANTA BAJA: 108,09 m2


TOTAL: 258,00 m2

PLANTA SEMISOTANO (ANEXOS): 94,00 m2

ENTREPLANTA (ANEXOS): 16,13 m2

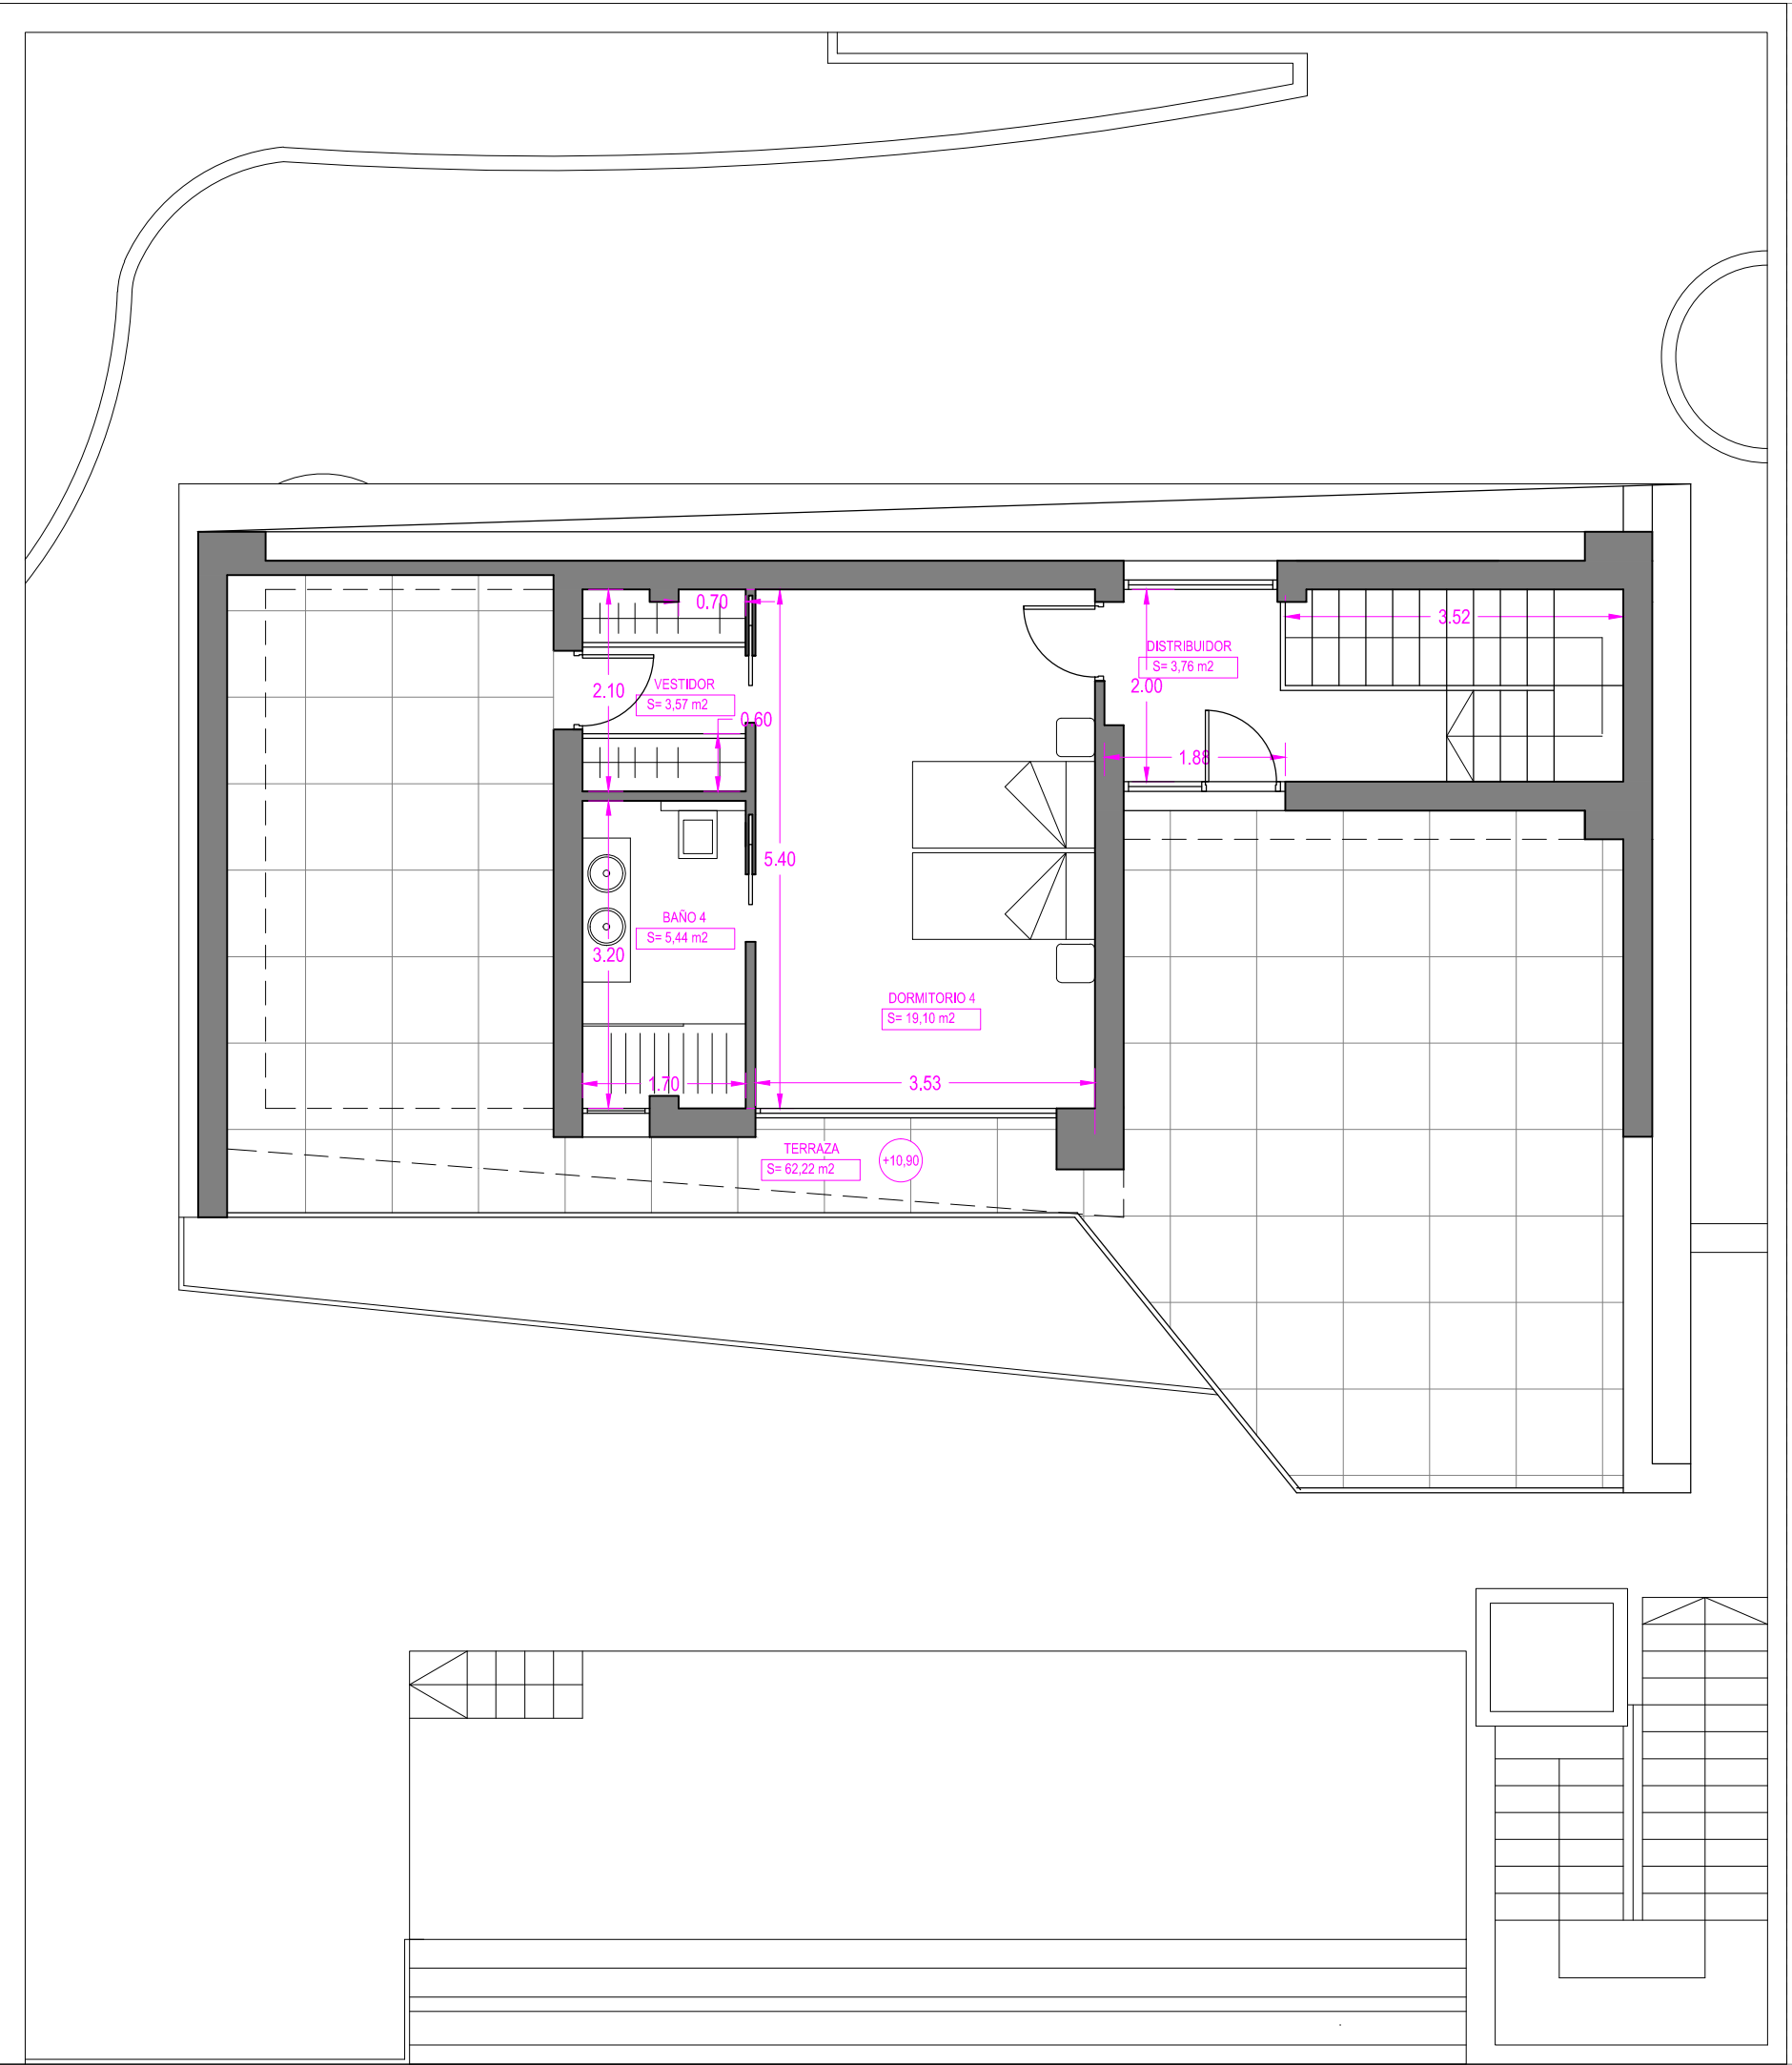

PLANTA SEGUNDA

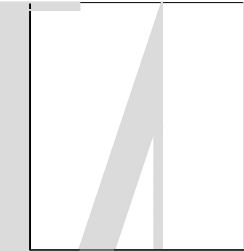

PROMOTOR:  
ALTAMIRA  
PROPIEDADES S.L.

Ba05

Proyecto Básico y Ejec.: Vivienda Unifam.  
Avda. Profesionales Sanitarios, 21  
"Las Maravillas"-R1-12 - ALMUNECAR

PLANTA SEGUNDA 1:75

DISTRIBUCION 77.11.17,19

PLANO FINAL DE OBRA

antonio rodríguez rufino  
Telf:679 101766

colaboradores: victor mancilla rufino, juan j pozo romero

