




PLANTA BAJO PISCINA

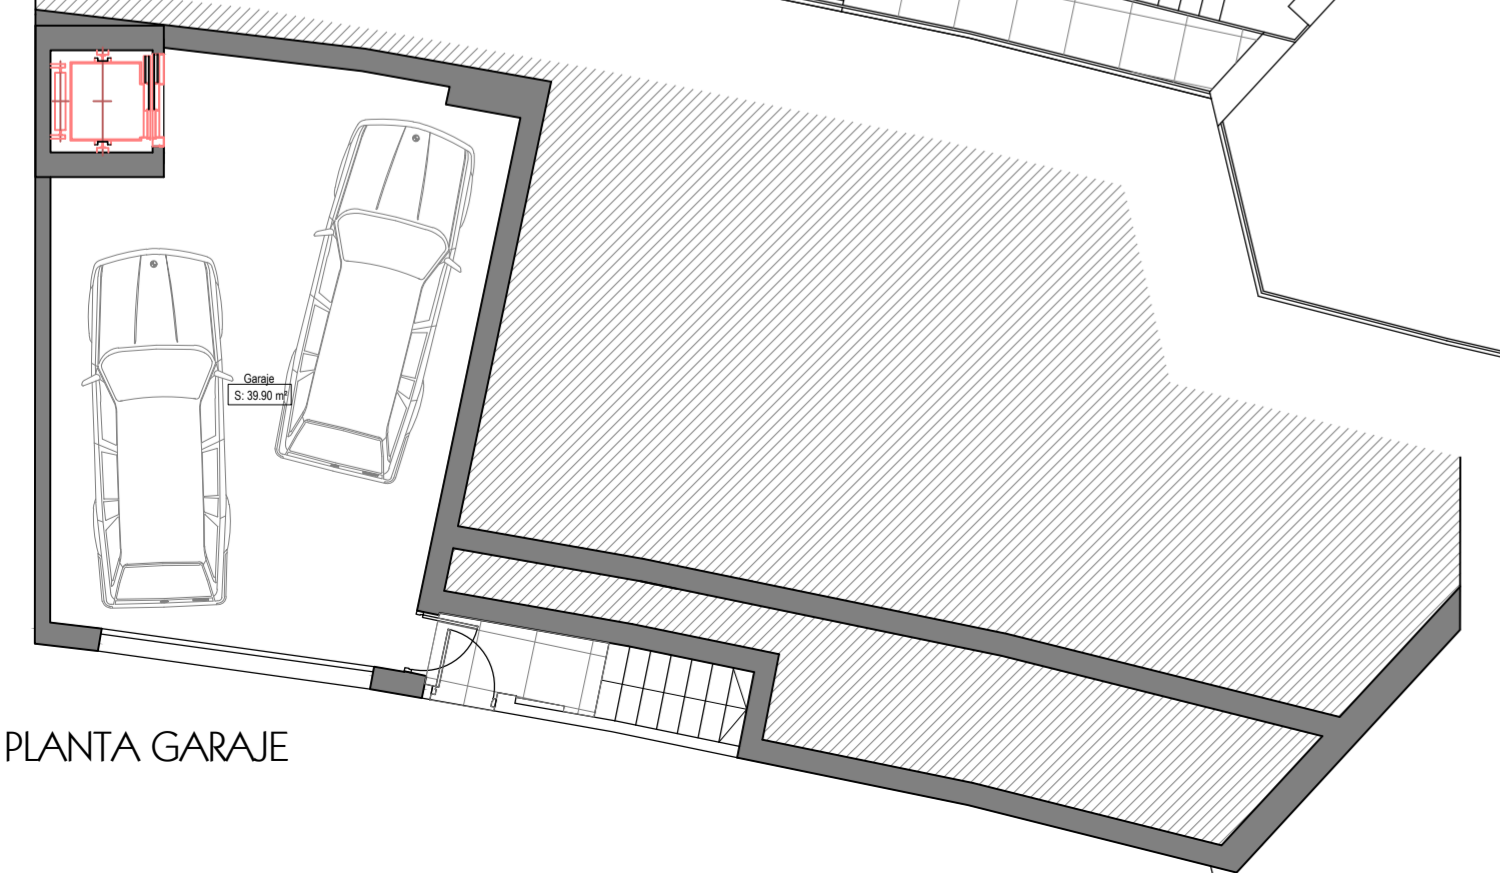

PLANTA GARAJE

Superf. construida computable 100%
 Superf. construida computable 50%

Cuadro de superficies construidas	
P. Baja (Vivienda)	148,26 m ²
P. Primera (vivienda)	87,55 m ²
Total vivienda	235,81 m ²
Planta garaje (Anexos)	50,30 m ²
Otras instalaciones - Piscina	30,00 m ²
Otros anexos bajo piscina	154,00 m ²
(Superf. construida NO computable)	


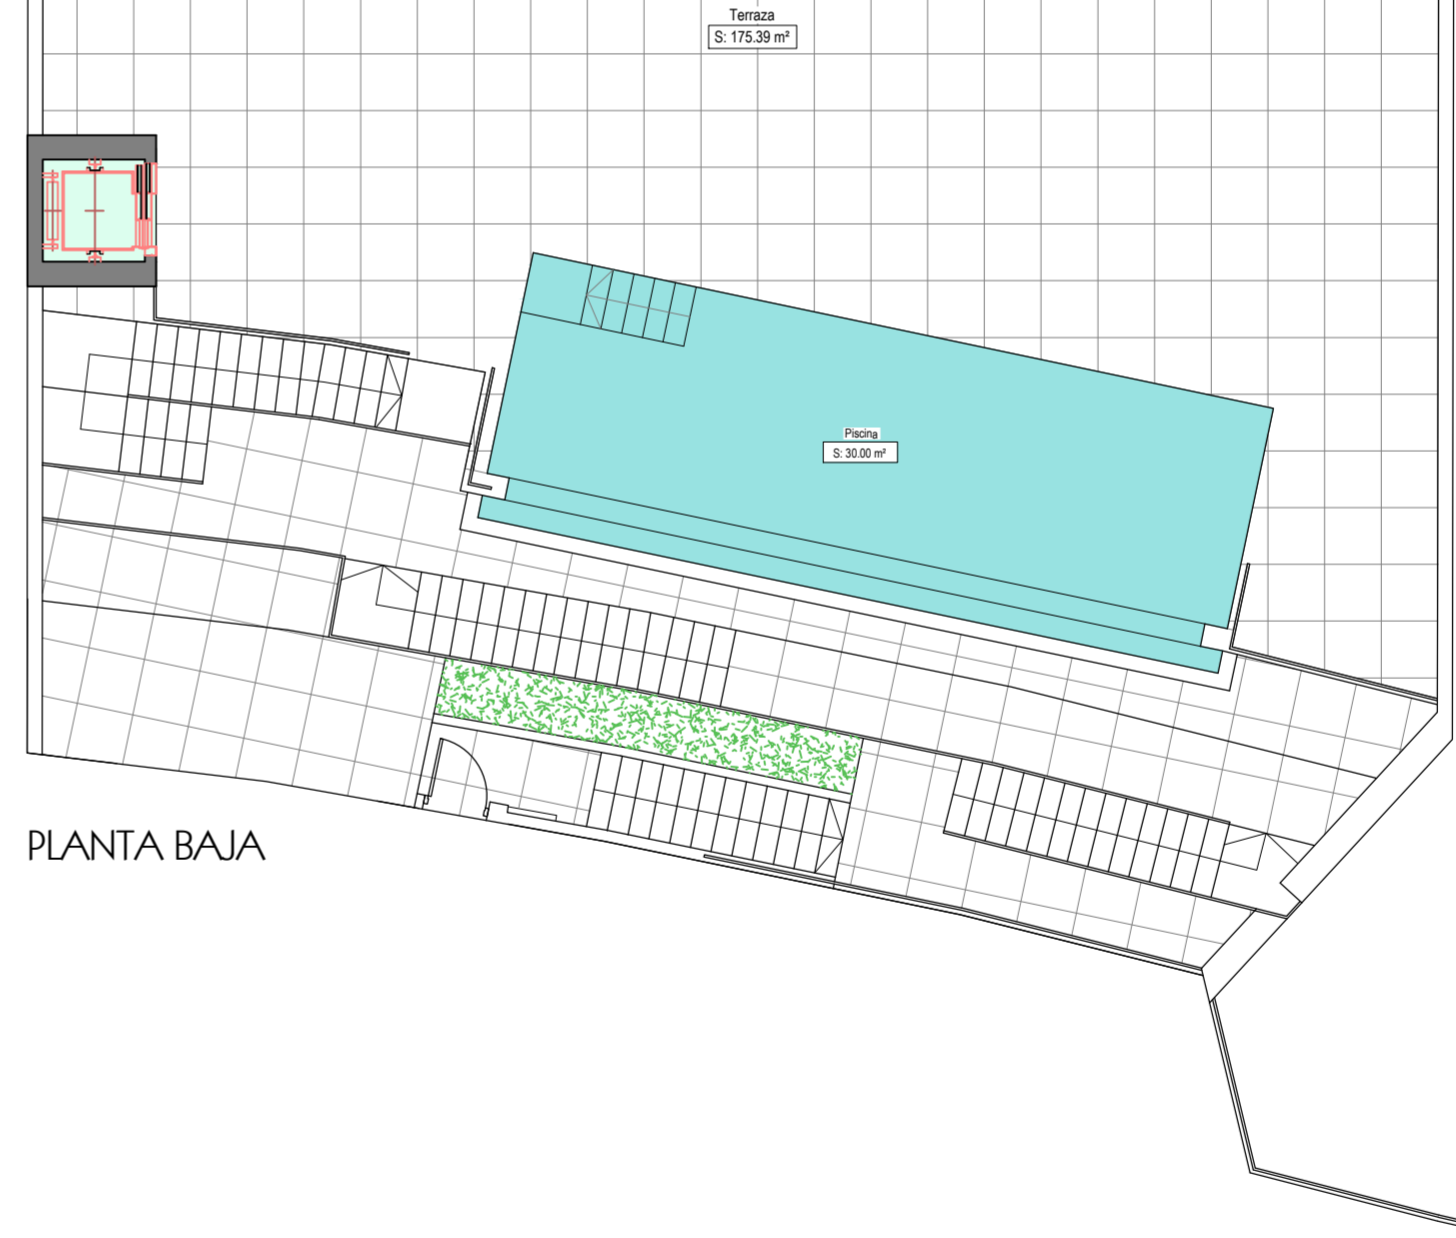
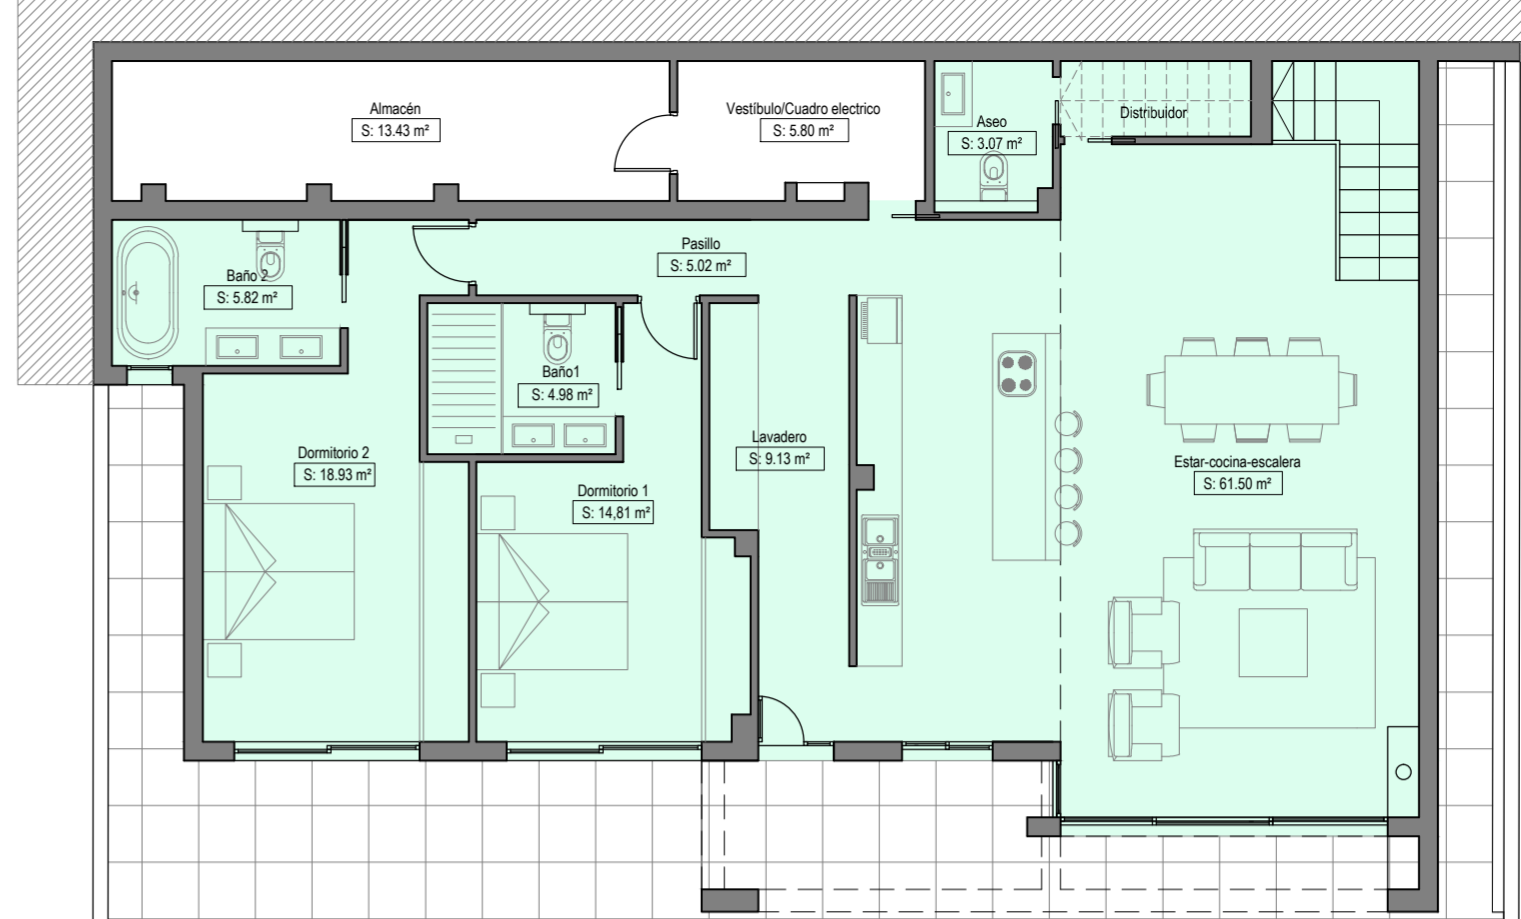


PLANTA BAJA

PROMOTOR:
 ALTAMIRA PROPIEDADES S.L.
 P11-EI02



PROYECTO BASICO Y DE EJECUCIÓN:
 10 Viv. Unifam. Aisladas, Parcela R4B
 P.P. "Las Maravillas"-Punta de la Mona
 VIVIENDA R4-11 1:100
 PLANTAS 1 77.11.17.10viv
 PLANO FINAL DE OBRA

antonio rodríguez rufo
 Telf:679 101766
 colaboradores: victor mancilla rufo, juan j pozo romero
 ARQUITECTOS

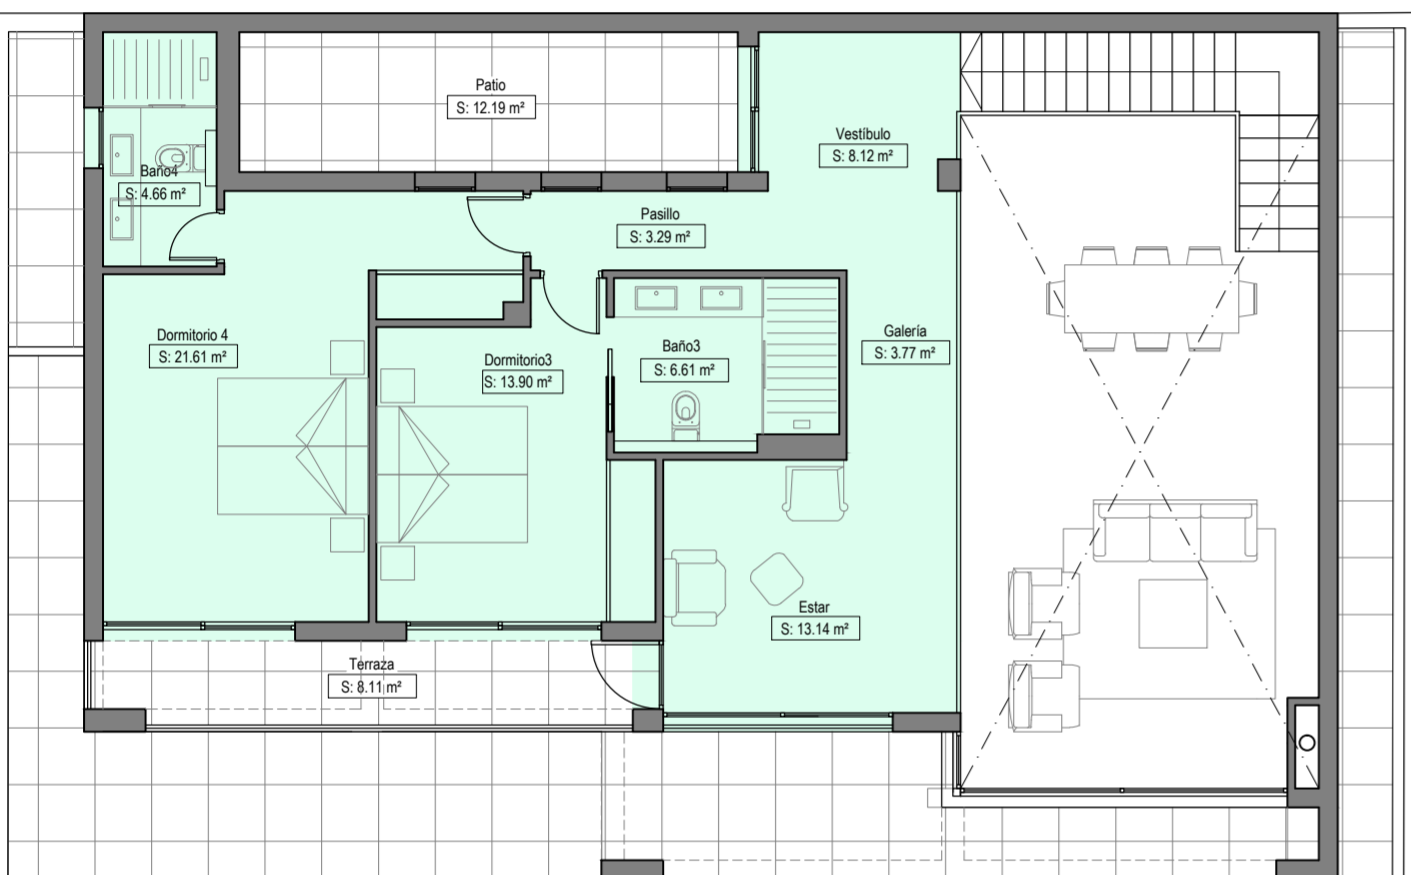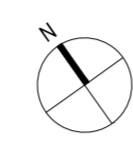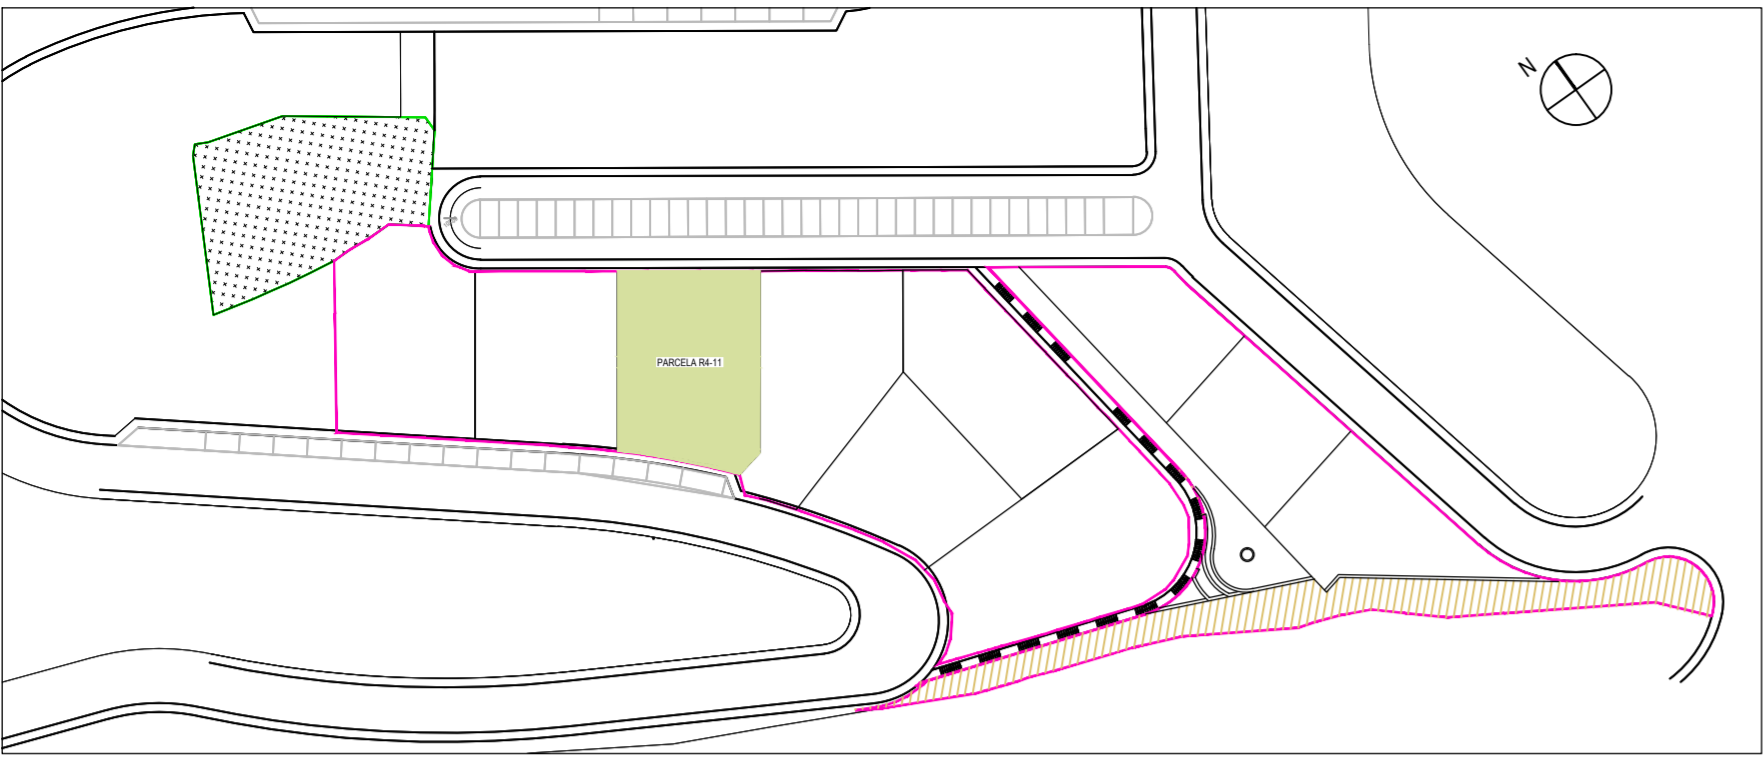

- Superf. construida computable 100%
- Superf. construida computable 50%

Cuadro de superficies construidas	
P. Baja (Vivienda)	148,26 m ²
P. Primera (vivienda)	87,55 m ²
Total vivienda	235,81 m ²
Planta garaje (Anexos)	50,30 m ²
Otras instalaciones - Piscina	30,00 m ²
Otros anexos bajo piscina	154,00 m ²
(Superf. construida NO computable)	

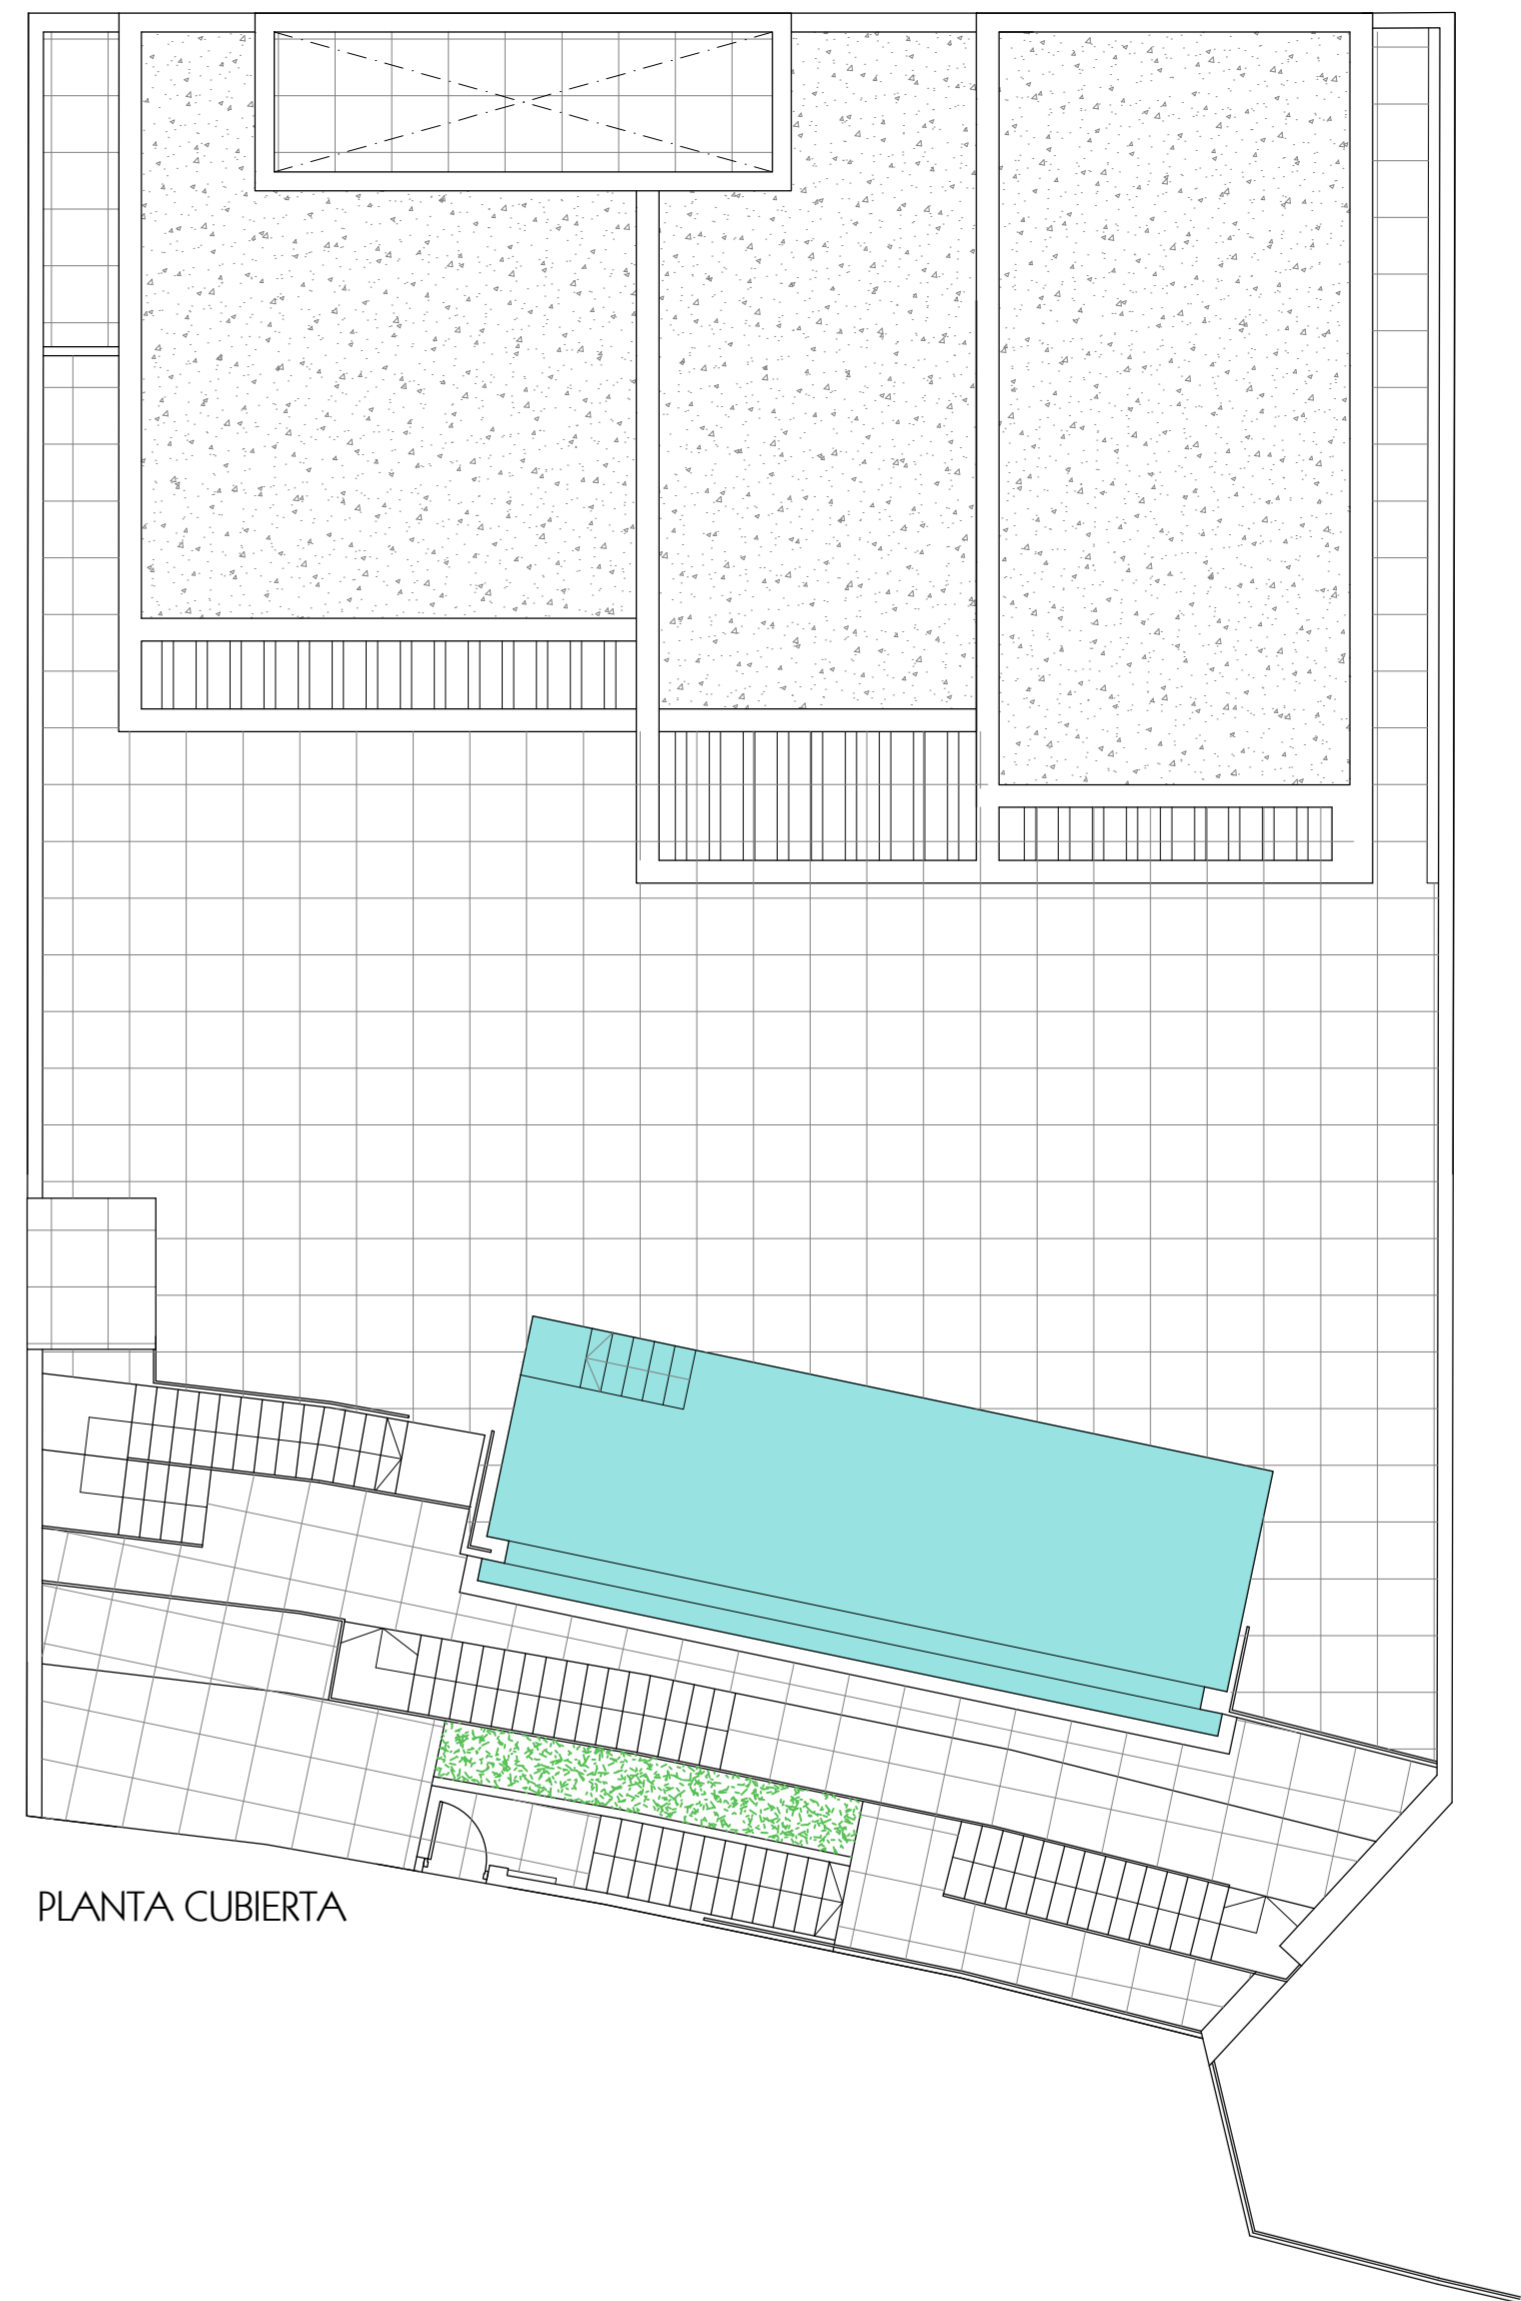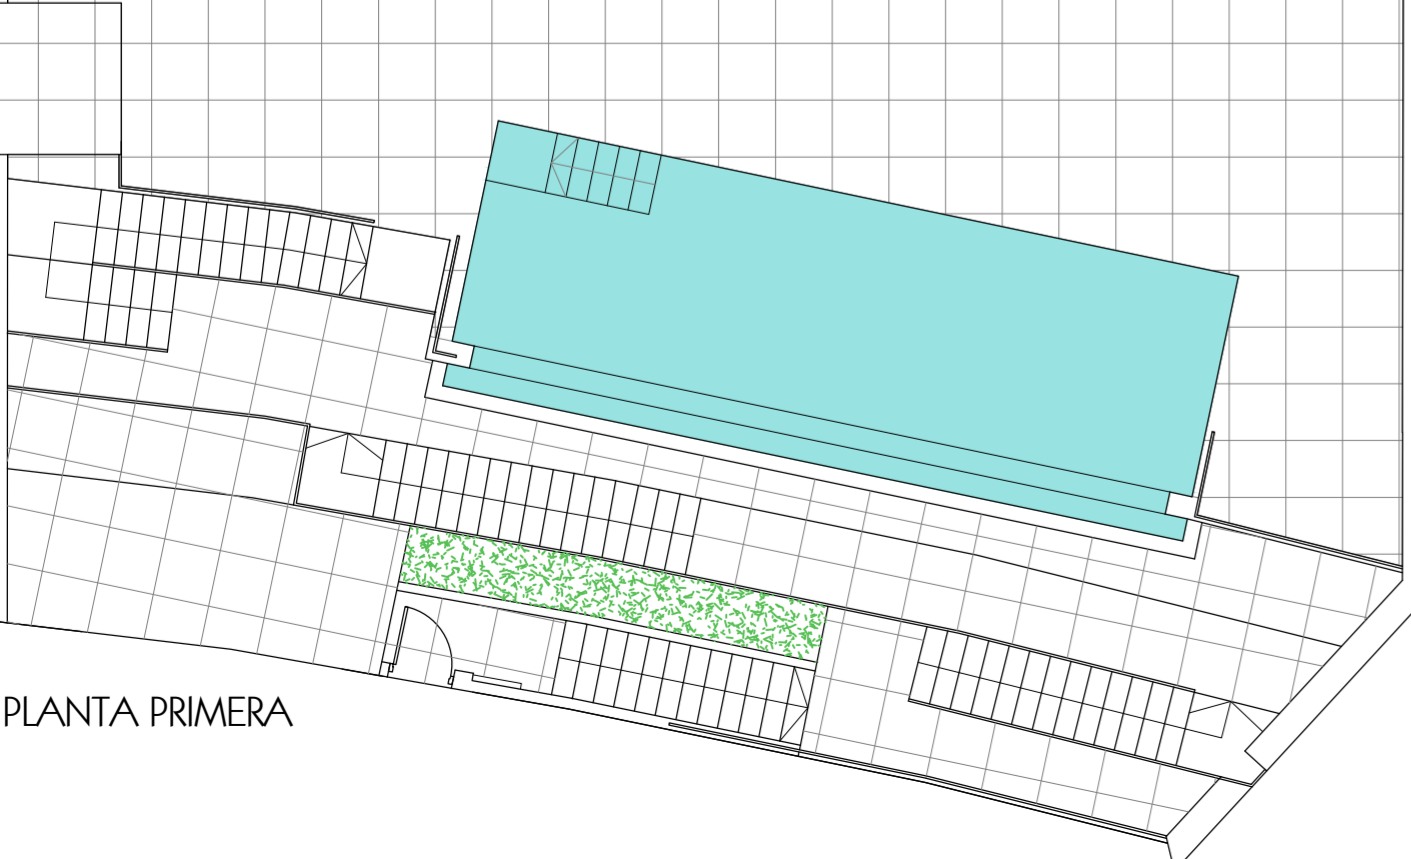

PLANTA CUBIERTA

PLANTA PRIMERA

	PROYECTO BASICO Y DE EJECUCIÓN: 10 Viv. Unifam. Aisladas, Parcela R4B P.P."Las Maravillas"-Punta de la Mona	
	VIVIENDA R4-11 PLANTAS 2	1:100 77.11.17.10viv
PROMOTOR: ALTAMIRA PROPIEDADES S.L.	PLANO FINAL DE OBRA	
P11-EI03	arquitectos antonio rodríguez rufo Telf:679 101766 colaboradores: victor mancilla rufo, juan j pozo romero	