



PLANTA BAJO PISCINA

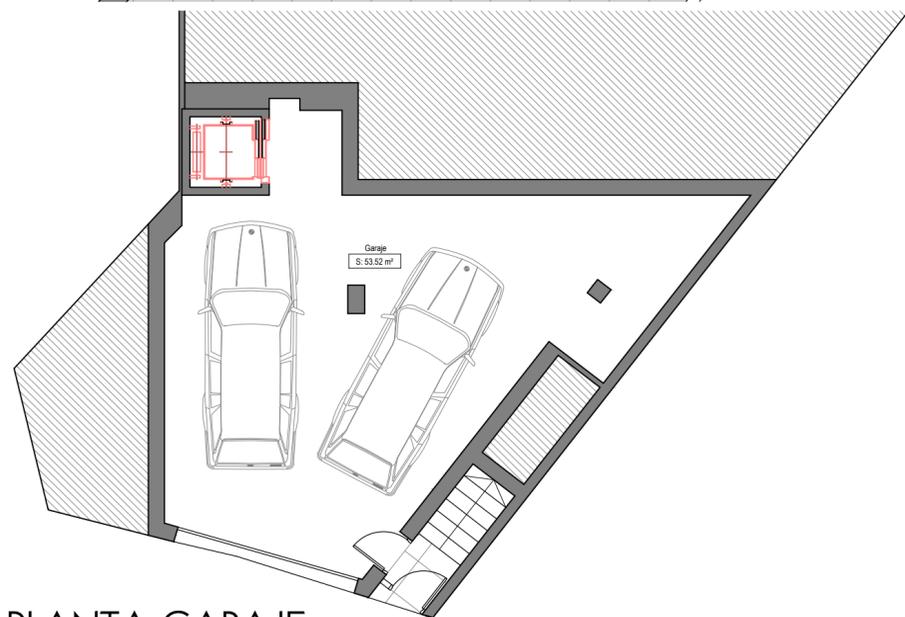

PLANTA GARAJE

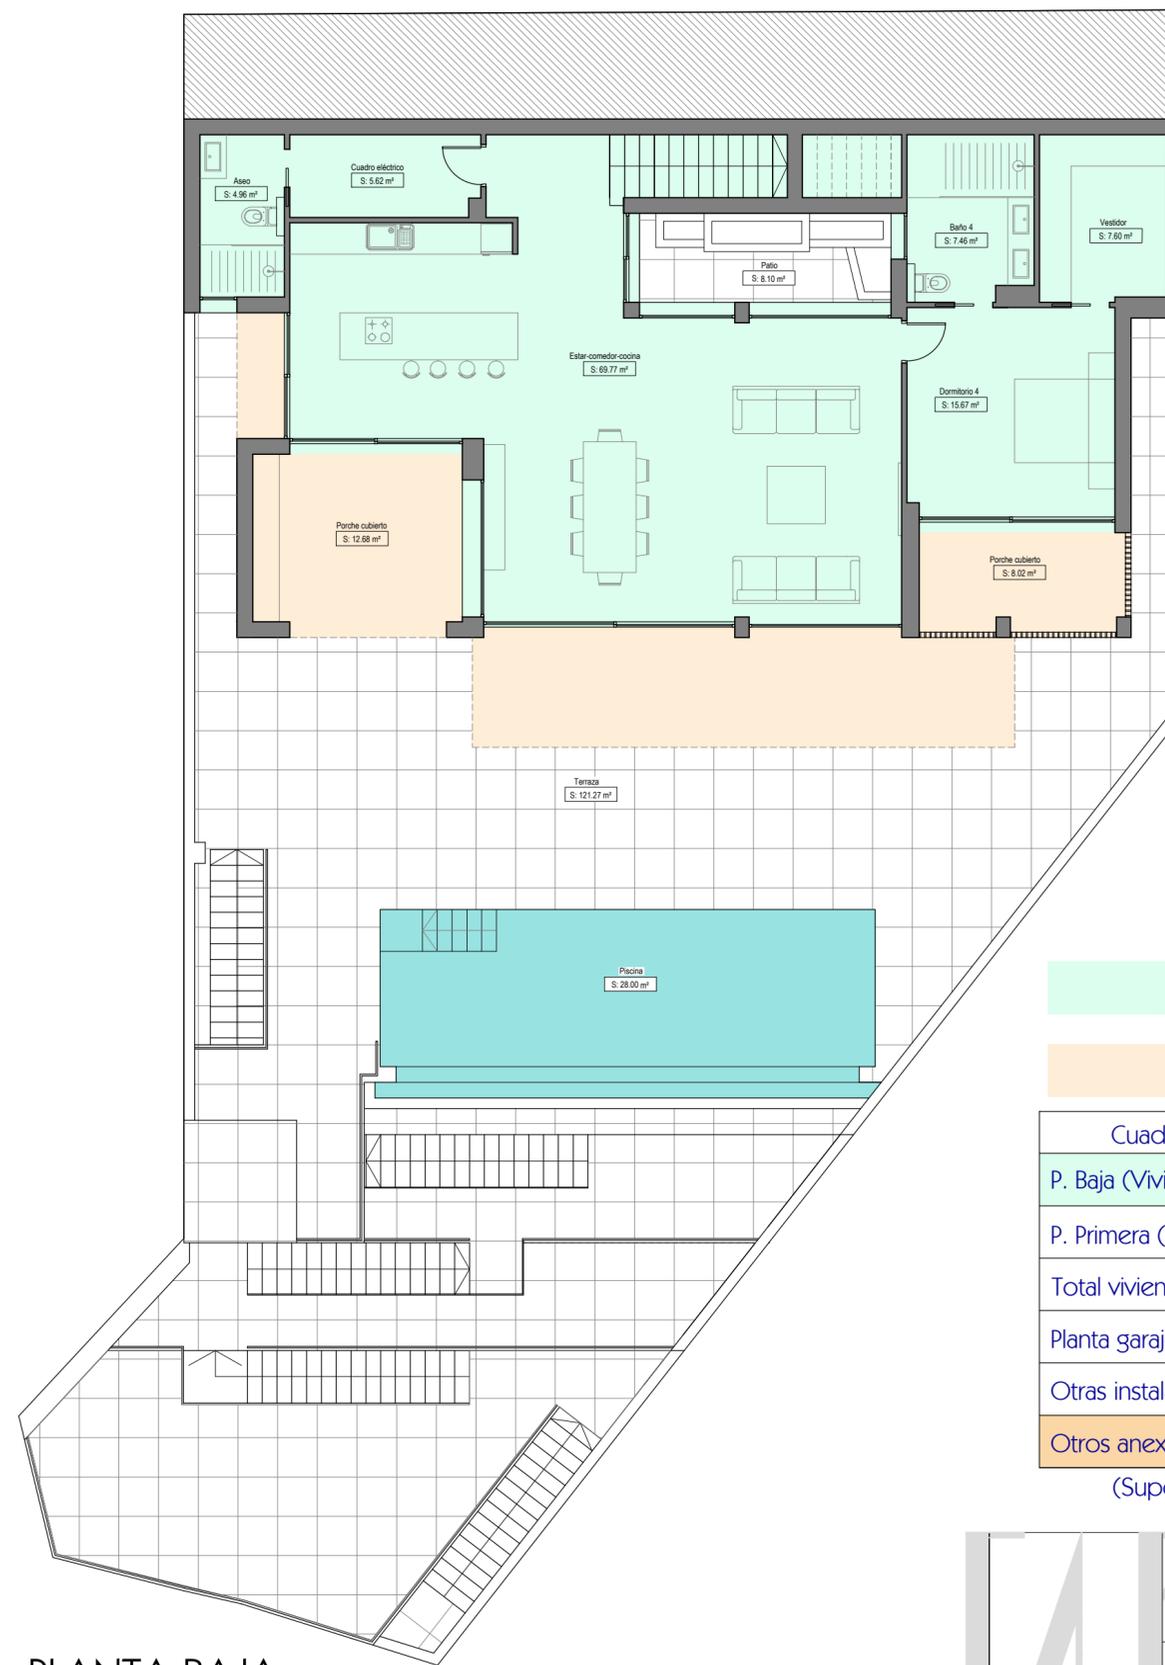

PLANTA BAJA

- Superf. construida computable 100%
- Superf. construida computable 50%



Cuadro de superficies construidas	
P. Baja (Vivienda)	165,13 m <sup>2</sup>
P. Primera (vivienda)	141,60 m <sup>2</sup>
Total vivienda	306,73 m <sup>2</sup>
Planta garaje (Anexos)	61,92 m <sup>2</sup>
Otras instalaciones - Piscina	28,00 m <sup>2</sup>
Otros anexos bajo piscina	100,25 m <sup>2</sup>

(Superf. construida NO computable)


PROYECTO BASICO Y DE EJECUCIÓN:  
 10 Viv. Unifam. Aisladas, Parcela R4B  
 P.P. "Las Maravillas"-Punta de la Mona  
 VIVIENDA R4-12 1:100  
 PLANTAS 1 77.11.17.10viv

PROMOTOR:  
 ALTAMIRA PROPIEDADES S.L.  
 PLANO FINAL DE OBRA

antonio rodríguez rufino  
 Telf:679 101766  
 colaboradores: victor mancilla rufino, juan j pozo romero

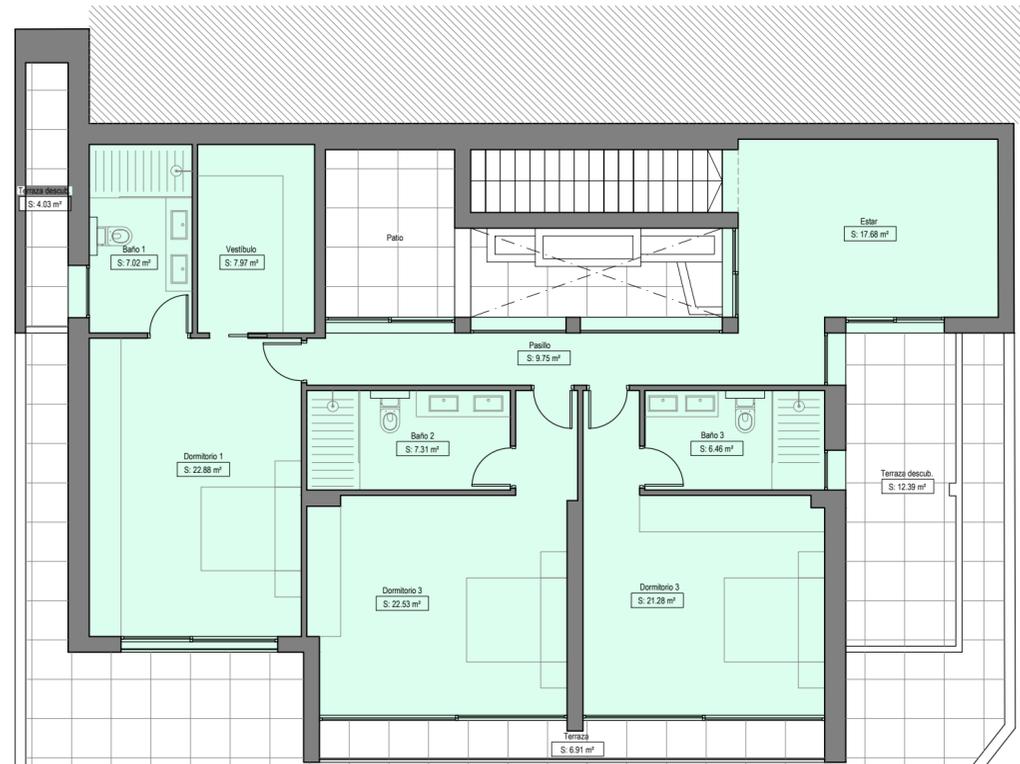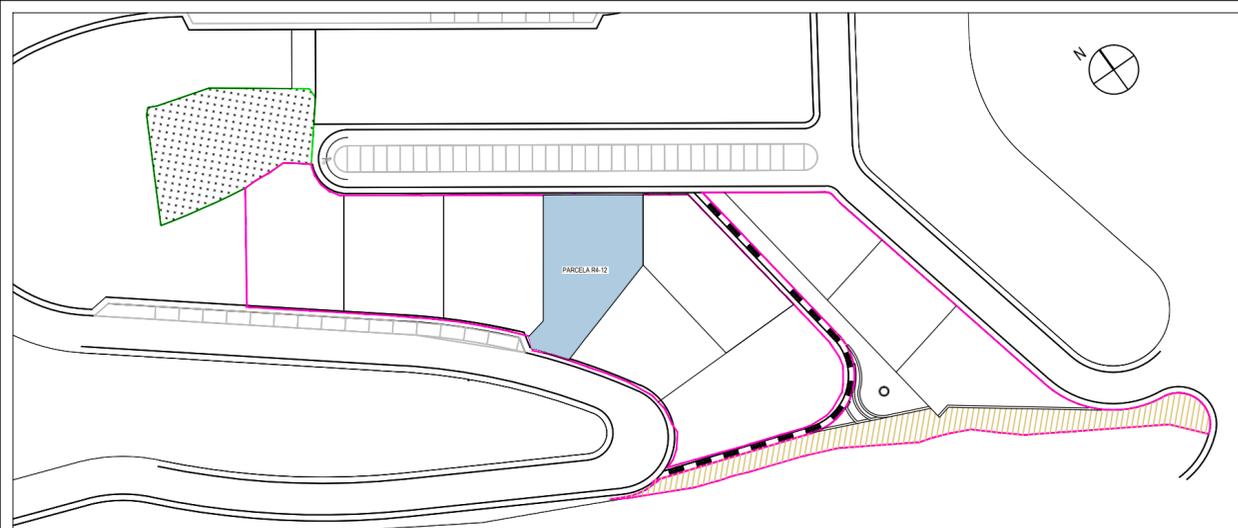

PLANTA PRIMERA

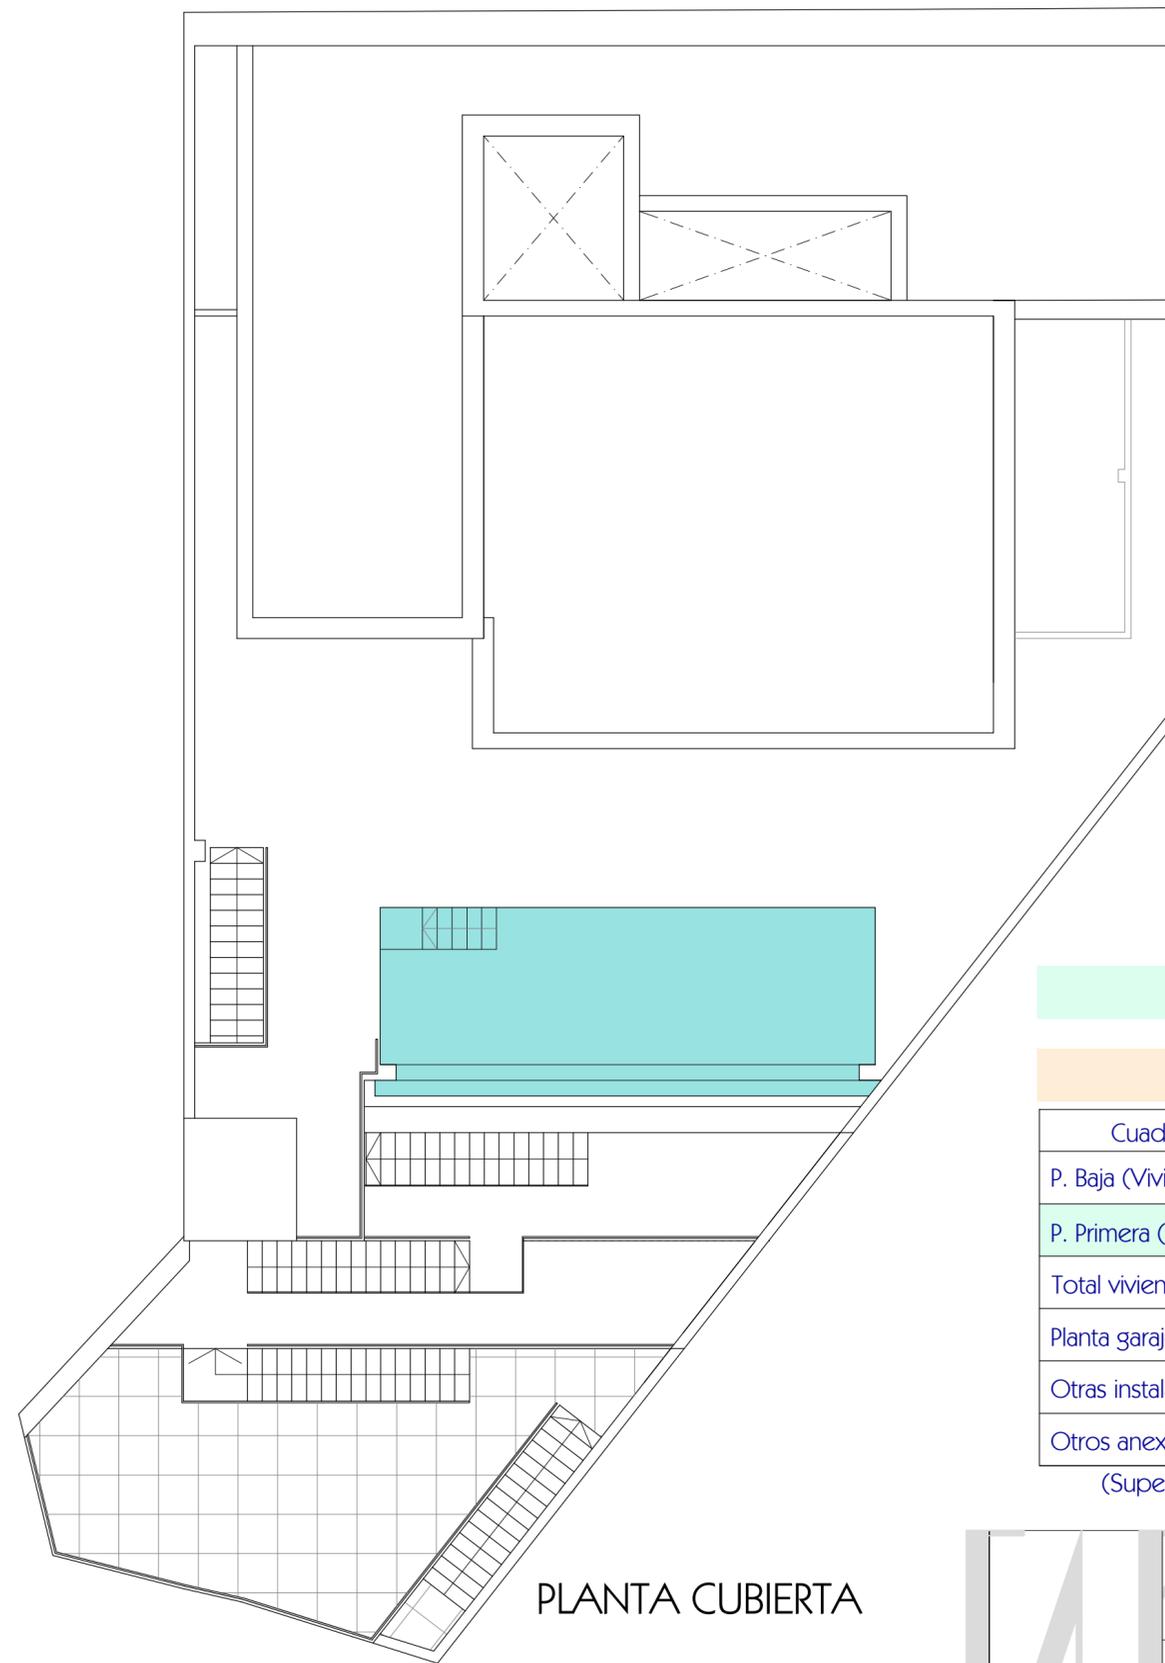

PLANTA CUBIERTA

- Superf. construida computable 100%
- Superf. construida computable 50%

Cuadro de superficies construidas	
P. Baja (Vivienda)	165,13 m <sup>2</sup>
P. Primera (vivienda)	141,60 m <sup>2</sup>
Total vivienda	306,73 m <sup>2</sup>
Planta garaje (Anexos)	61,92 m <sup>2</sup>
Otras instalaciones - Piscina	28,00 m <sup>2</sup>
Otros anexos bajo piscina	100,25 m <sup>2</sup>
(Superf. construida NO computable)	


**PROYECTO BASICO Y DE EJECUCIÓN:**  
 10 Viv. Unifam. Aisladas, Parcela R4B  
 P.P."Las Maravillas"-Punta de la Mona  
 VIVIENDA R4-12 1:100  
 PLANTAS 2 77.11.17.10vv

PROMOTOR:  
 ALTAMIRA  
 PROPIEDADES S.L.  
 antonio rodríguez rufino  
 Telf:679 101766

colaboradores: victor mancilla rufino, juan j pozo romero  
**P12-EI03**  
**RQUITECTOS**