



PLANTA GARAJE

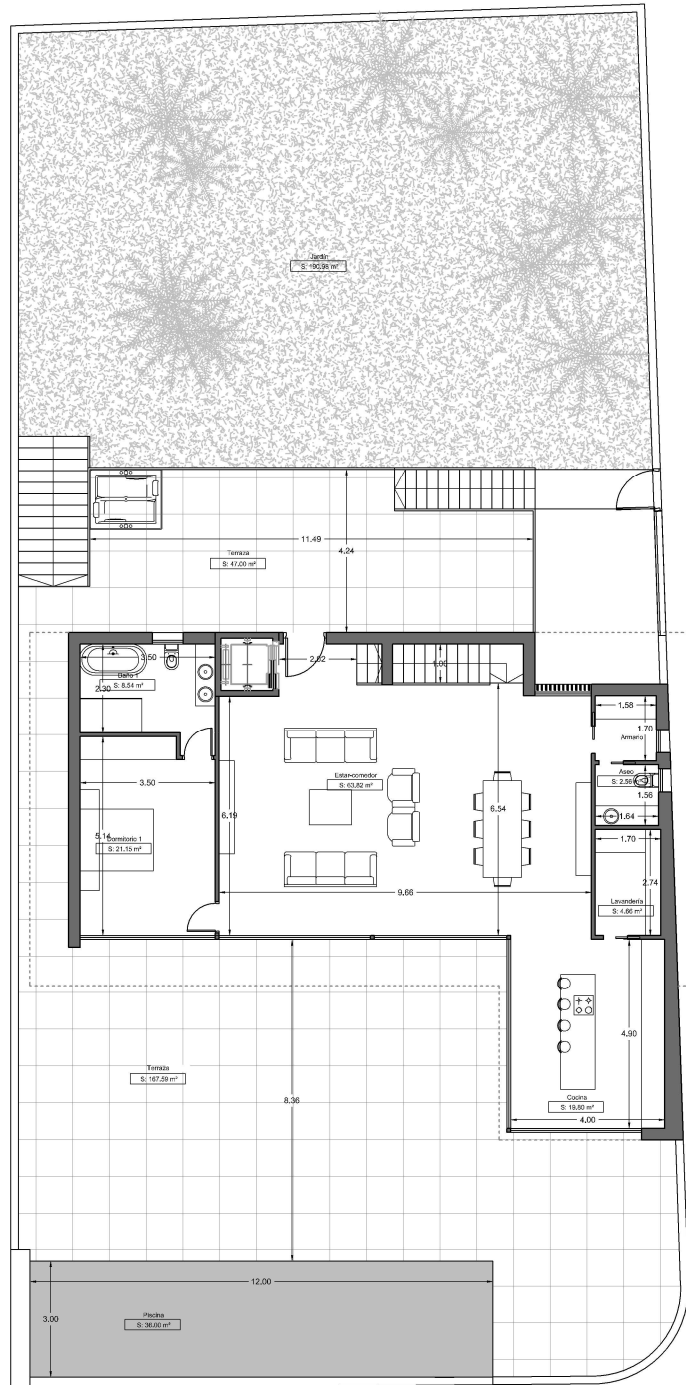

PLANTA BAJA

Cuadro de superficies construidas	
P. Baja (Vivienda)	152,20 m ²
P. Primera (vivienda)	149,23 m ²
Total vivienda	301,43 m ²
P. Semisótano (Anexos-Garaje)	54,21 m ²
P. Semisótano (Anexos-Sala técn.)	67,85 m ²
Otras instalaciones - Piscina	36,00 m ²

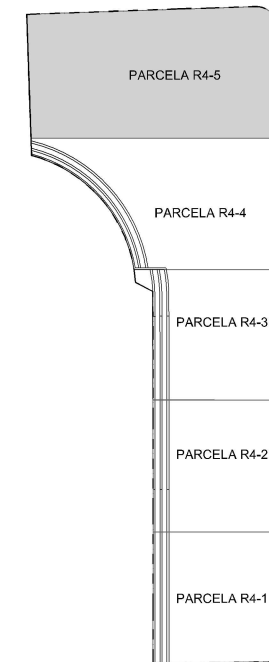

PROYECTO BASICO Y DE EJECUCION:
 5 Viv. Unifam. Aisladas, Parcela R4
 P.P."Las Maravillas"-Punta de la Mona

PLANTAS 1:100
 PARCELA 5 77.11.17.5v

PROMOTOR:
 ALTAMIRA PROPIEDADES S.L.

PLANOS FINAL DE OBRA


antonio rodríguez rufino
 Telf.679 101766

colaboradores: vector mancilla rufino, juan j pozo romero


P17 **ARQUITECTOS**



Cuadro de superficies construidas	
P. Baja (Vivienda)	152,20 m ²
P. Primera (vivienda)	149,23 m ²
Total vivienda	301,43 m ²
P. Semisótano (Anexos)	54,21 m ²
Otras instalaciones - Piscina	36,00 m ²

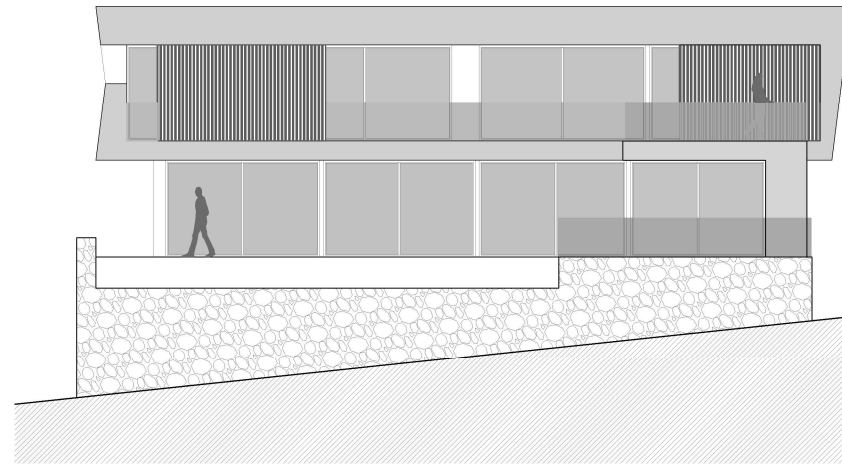

ALZADO SUR

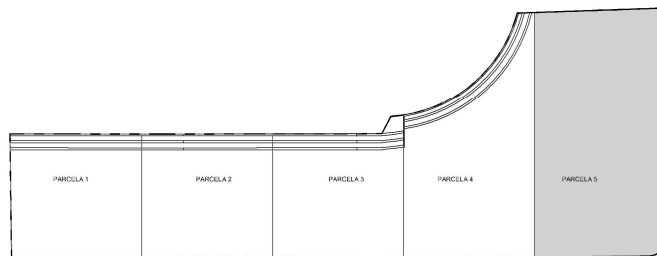

	PROYECTO BASICO Y DE EJECUCION: 5 Viv. Unifam. Aisladas, Parcela R4 P.P. "Las Maravillas"-Punta de la Mona
	PLANTAS 1:100 PARCELA 5 77.11.17.5v
PROMOTOR: ALTAMIRA PROPIEDADES S.L.	PLANOS FINAL DE OBRA antonio rodríguez rufino Telf: 679 101766 colaboradores: victor mancille rufino, juan j pozo romero
P18	ARQUITECTOS

PLANTA PRIMERA