

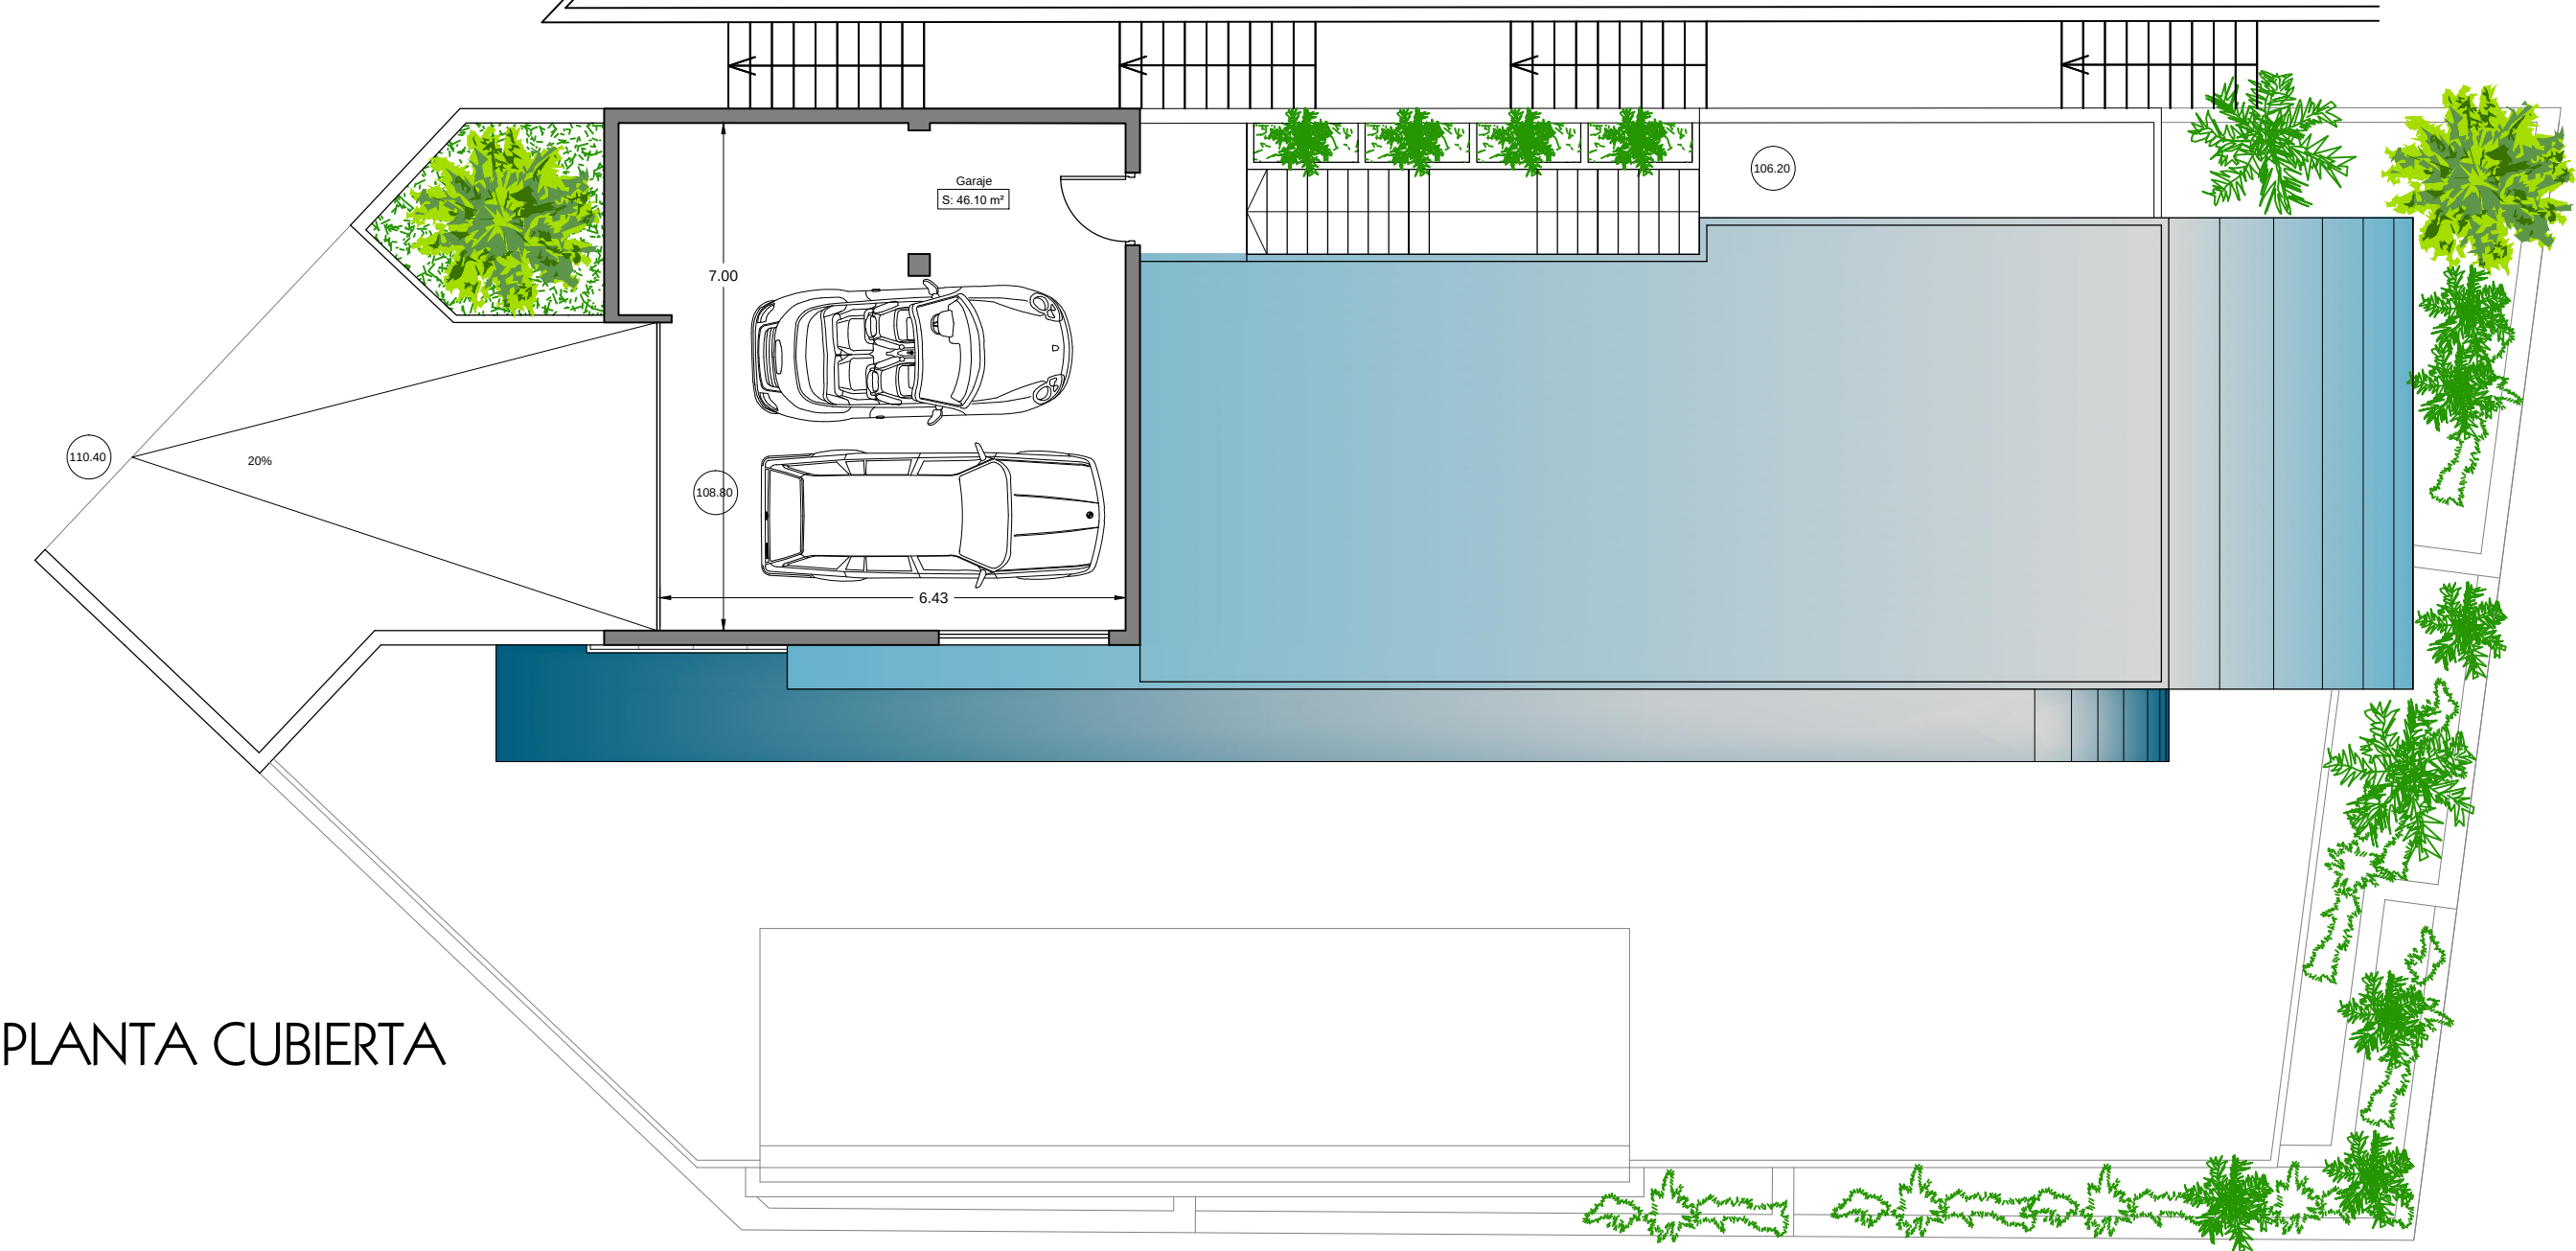


PLANTA CUBIERTA

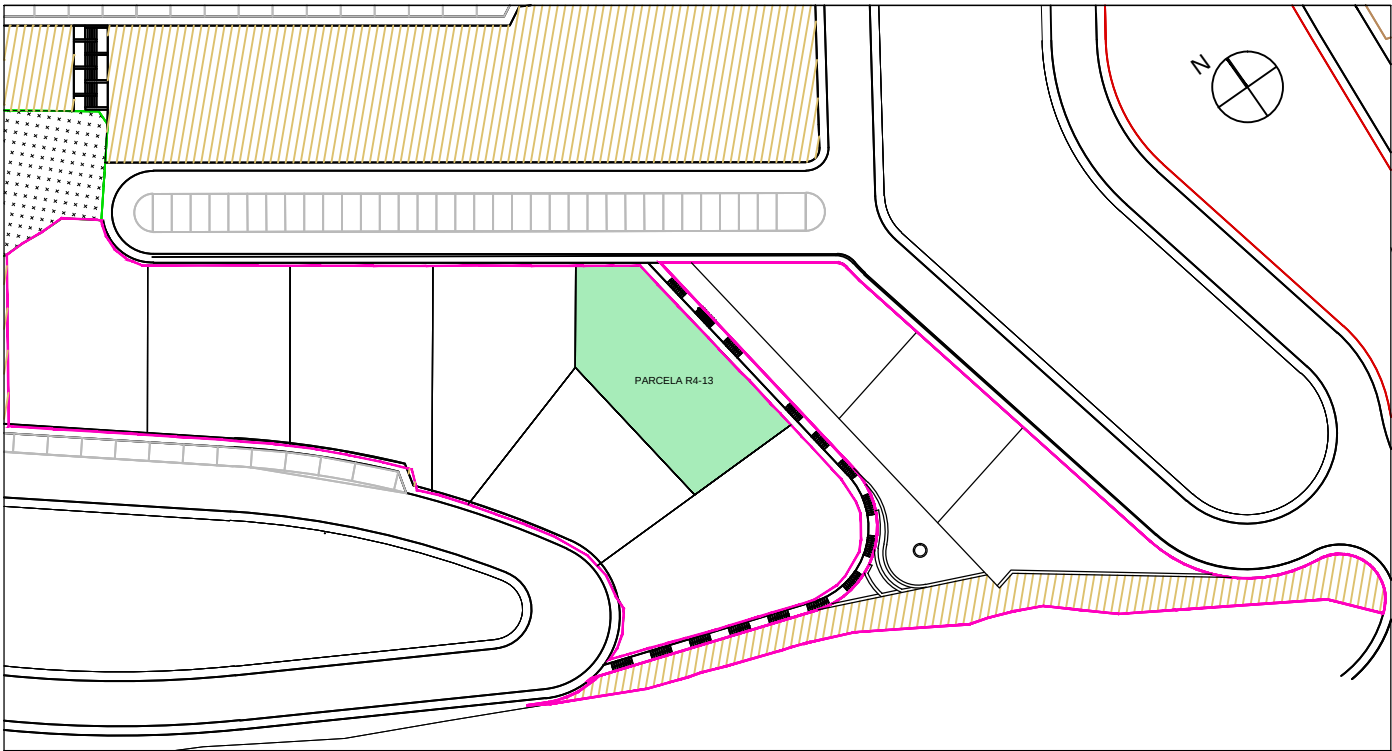


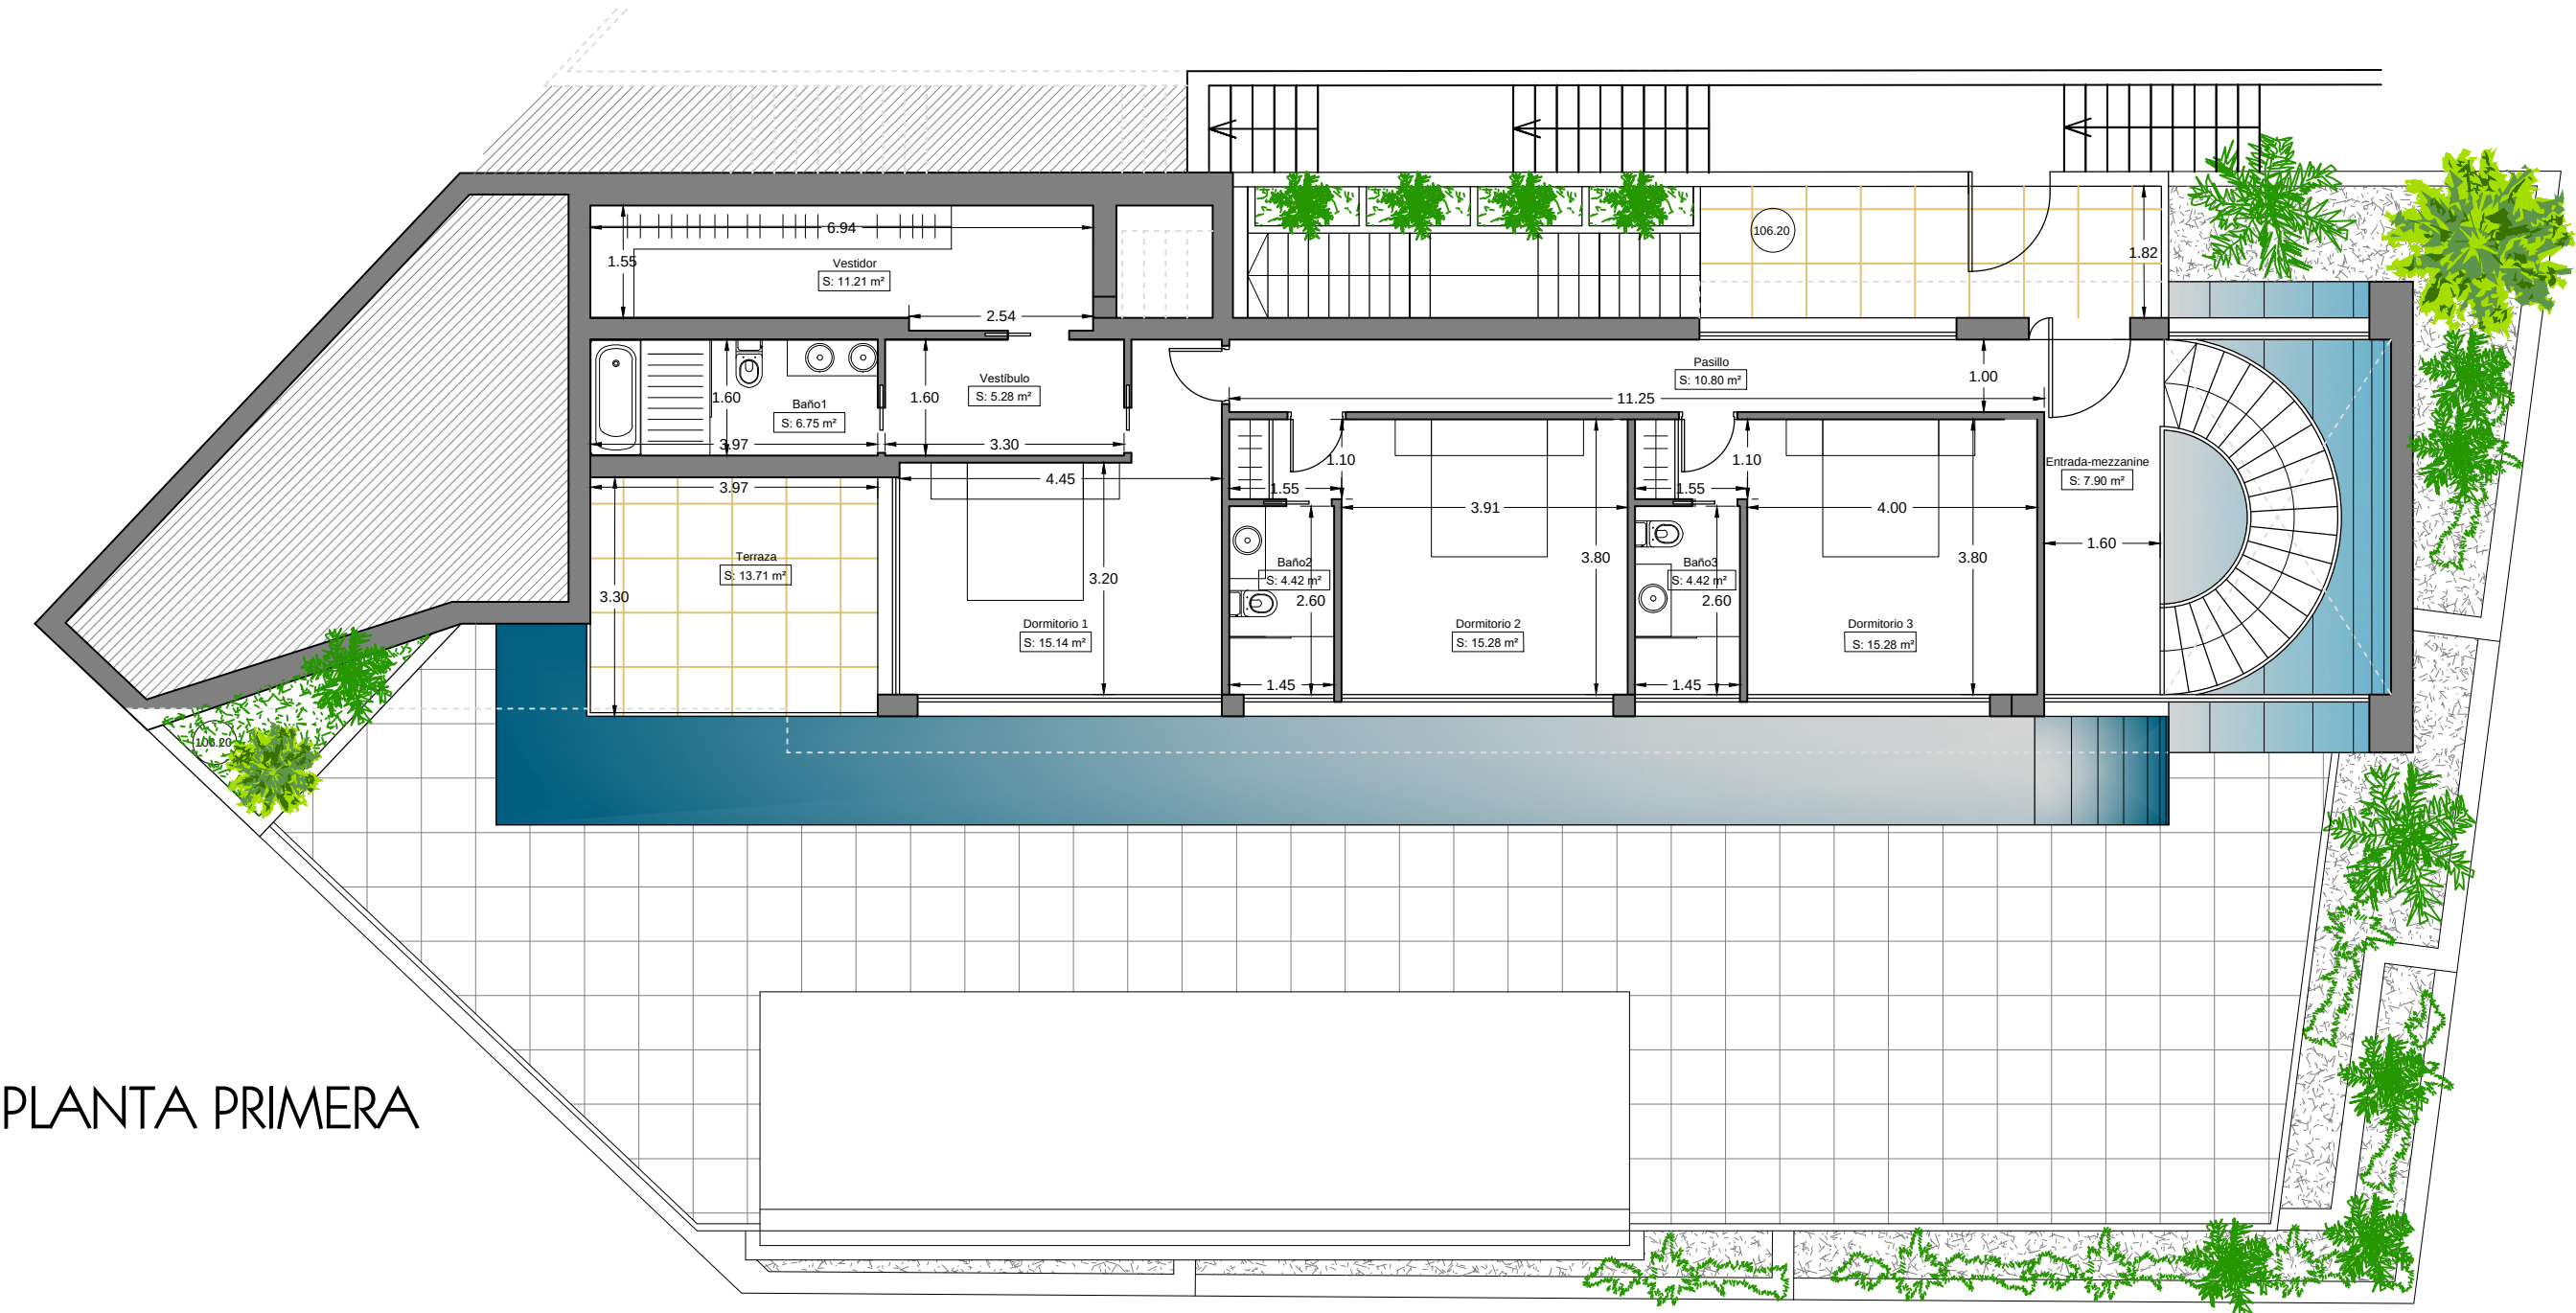

Superf. construida computable 100%

Superf. construida computable 50%

Cuadro de superficies construidas	
P. Baja (Vivienda)	149,66 m²
P. Primera (vivienda)	112,64 m²
Total vivienda	262,30 m²
Planta garaje (Anexos)	54,76 m²
Otras instalaciones - Piscina	36,00 m²
Planta semisótano - trasteros	78,30 m²

	PROYECTO BASICO Y EJECUCION: 10 Viv. Unifam. Aisladas, Parcela R4B P.P."Las Maravillas"-Punta de la Mona	
	VIVIENDA R4-13	1:100
	PLANTAS	77.11.17.10viv
	PLANO FINAL DE OBRA	

PROMOTOR:


ALTAMIRA
PROPIEDADES S.L.

P13 o1


antonio rodríguez rufo
Telf:679 101766

colaboradores: victor mancilla rufo, juan j pozo romero

RQUITECTOS

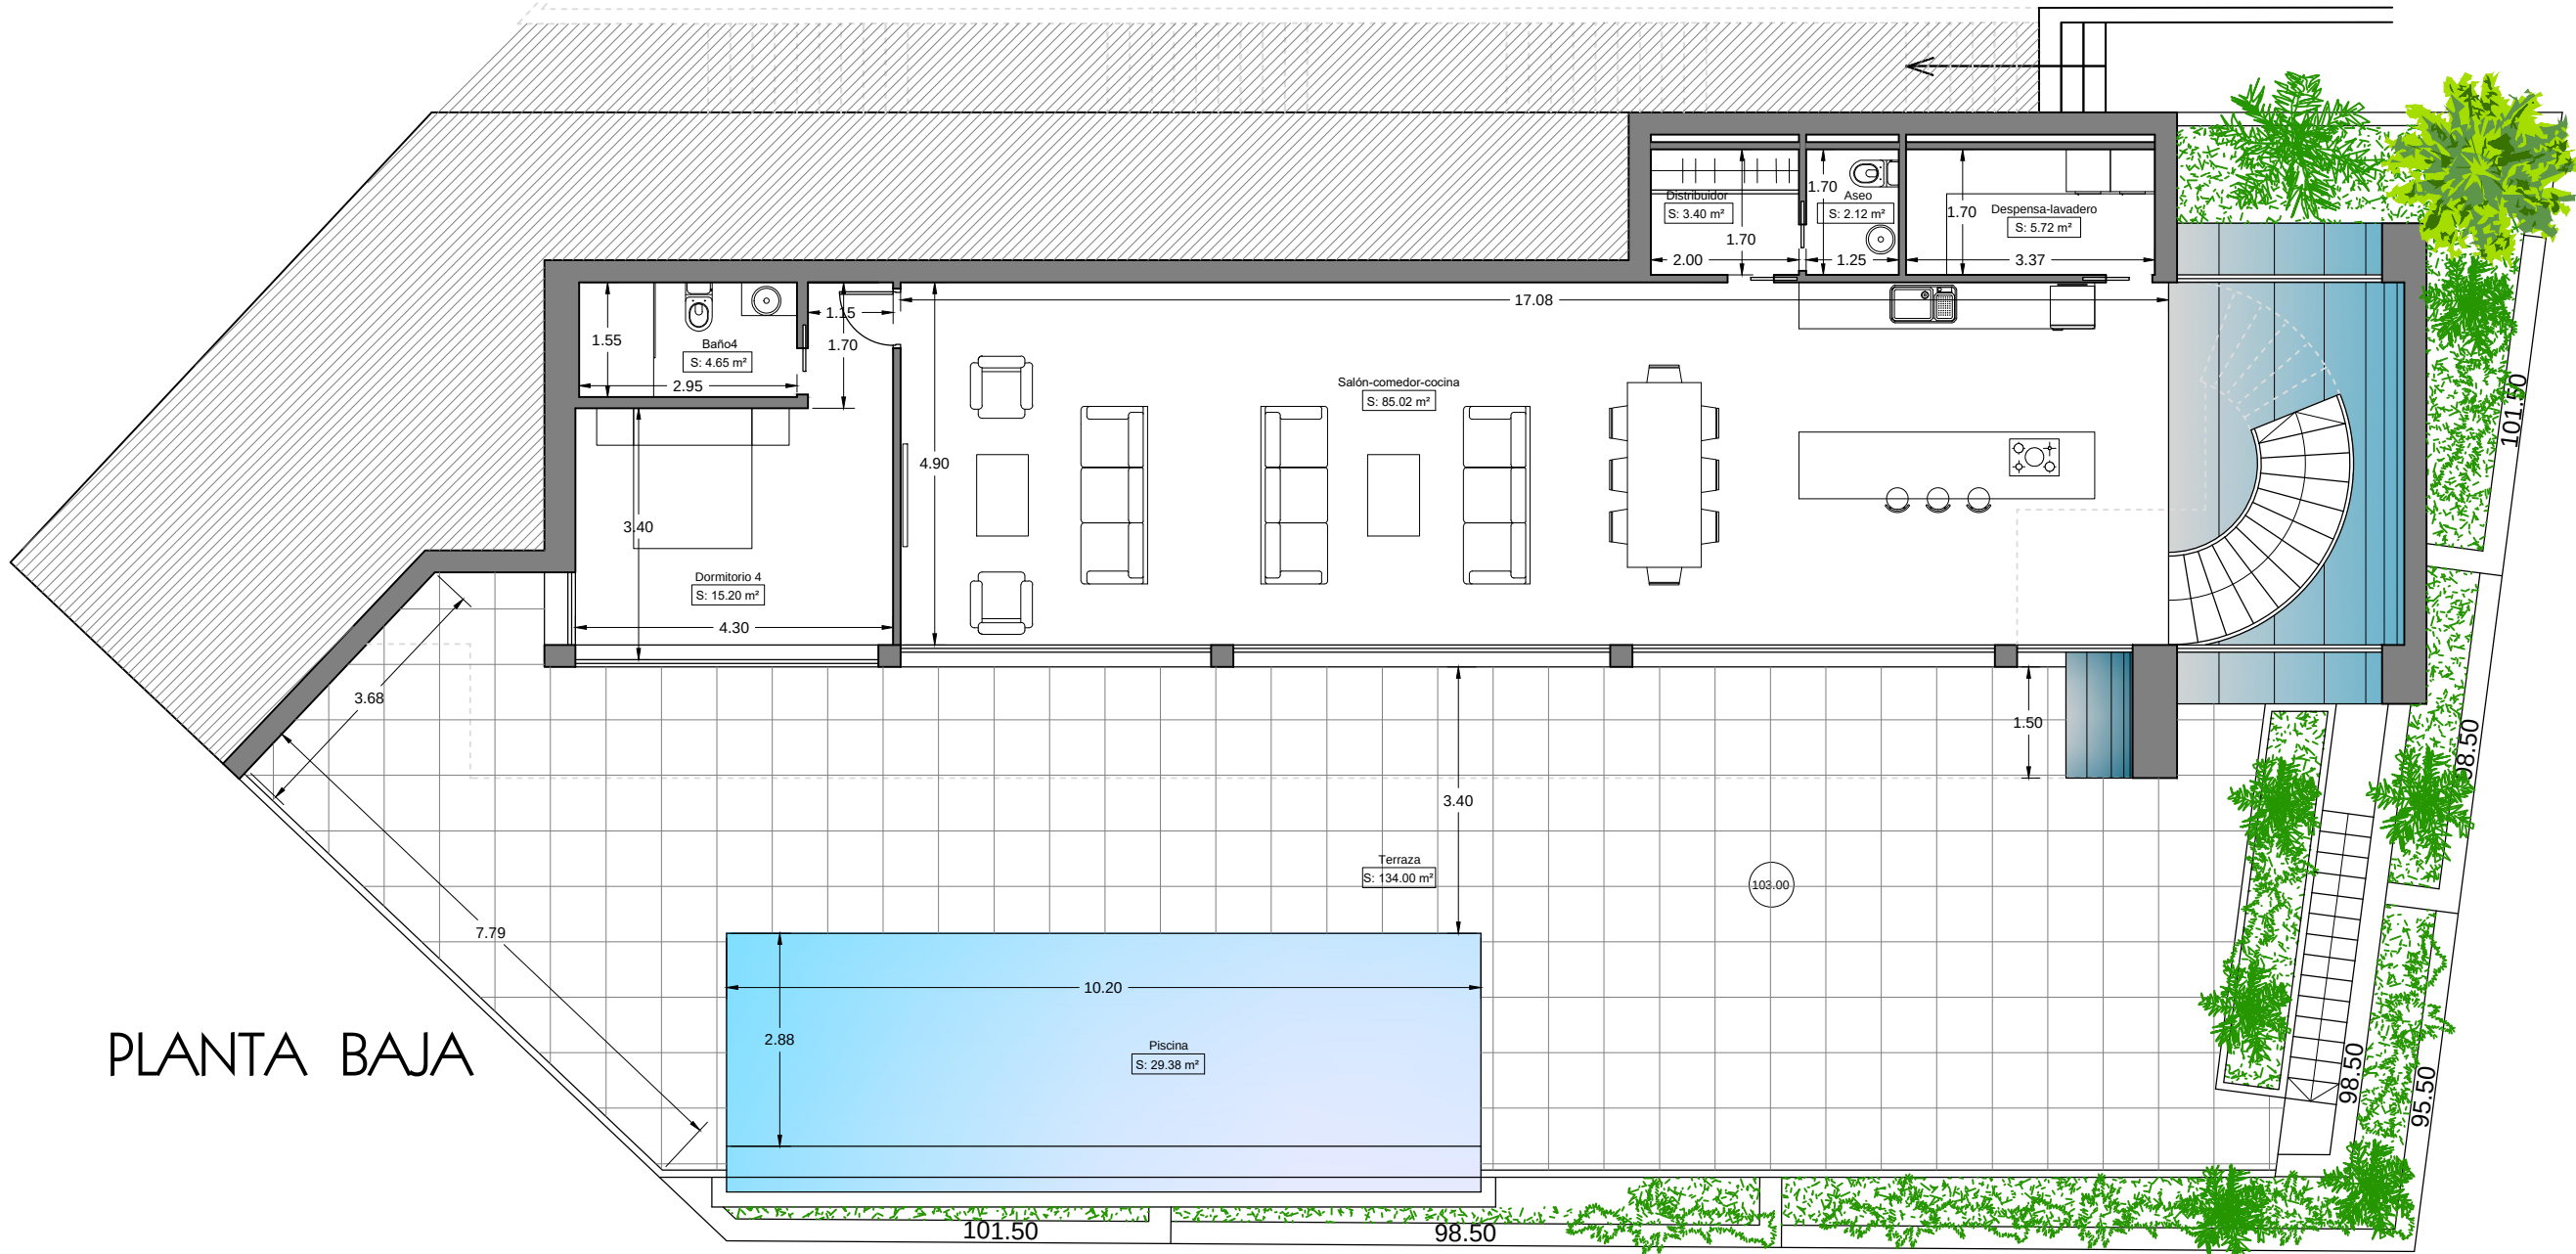

PLANTA BAJA

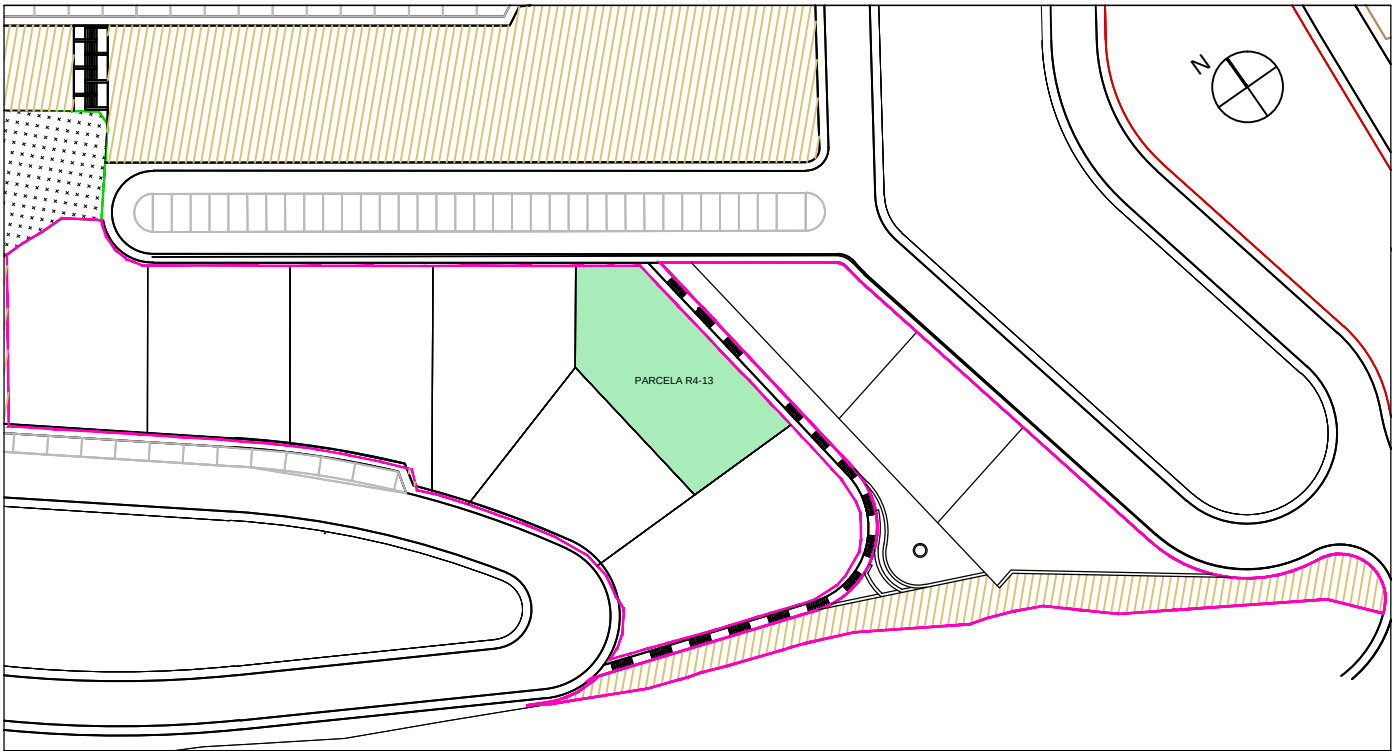


Superf. construida computable 100%

Superf. construida computable 50%

Cuadro de superficies construidas	
P. Baja (Vivienda)	149,66 m²
P. Primera (vivienda)	112,64 m²
Total vivienda	262,30 m²
Planta garaje (Anexos)	54,76 m²
Otras instalaciones - Piscina	36,00 m²
Planta semisótano - trasteros	78,30 m²

ALZADO SUR

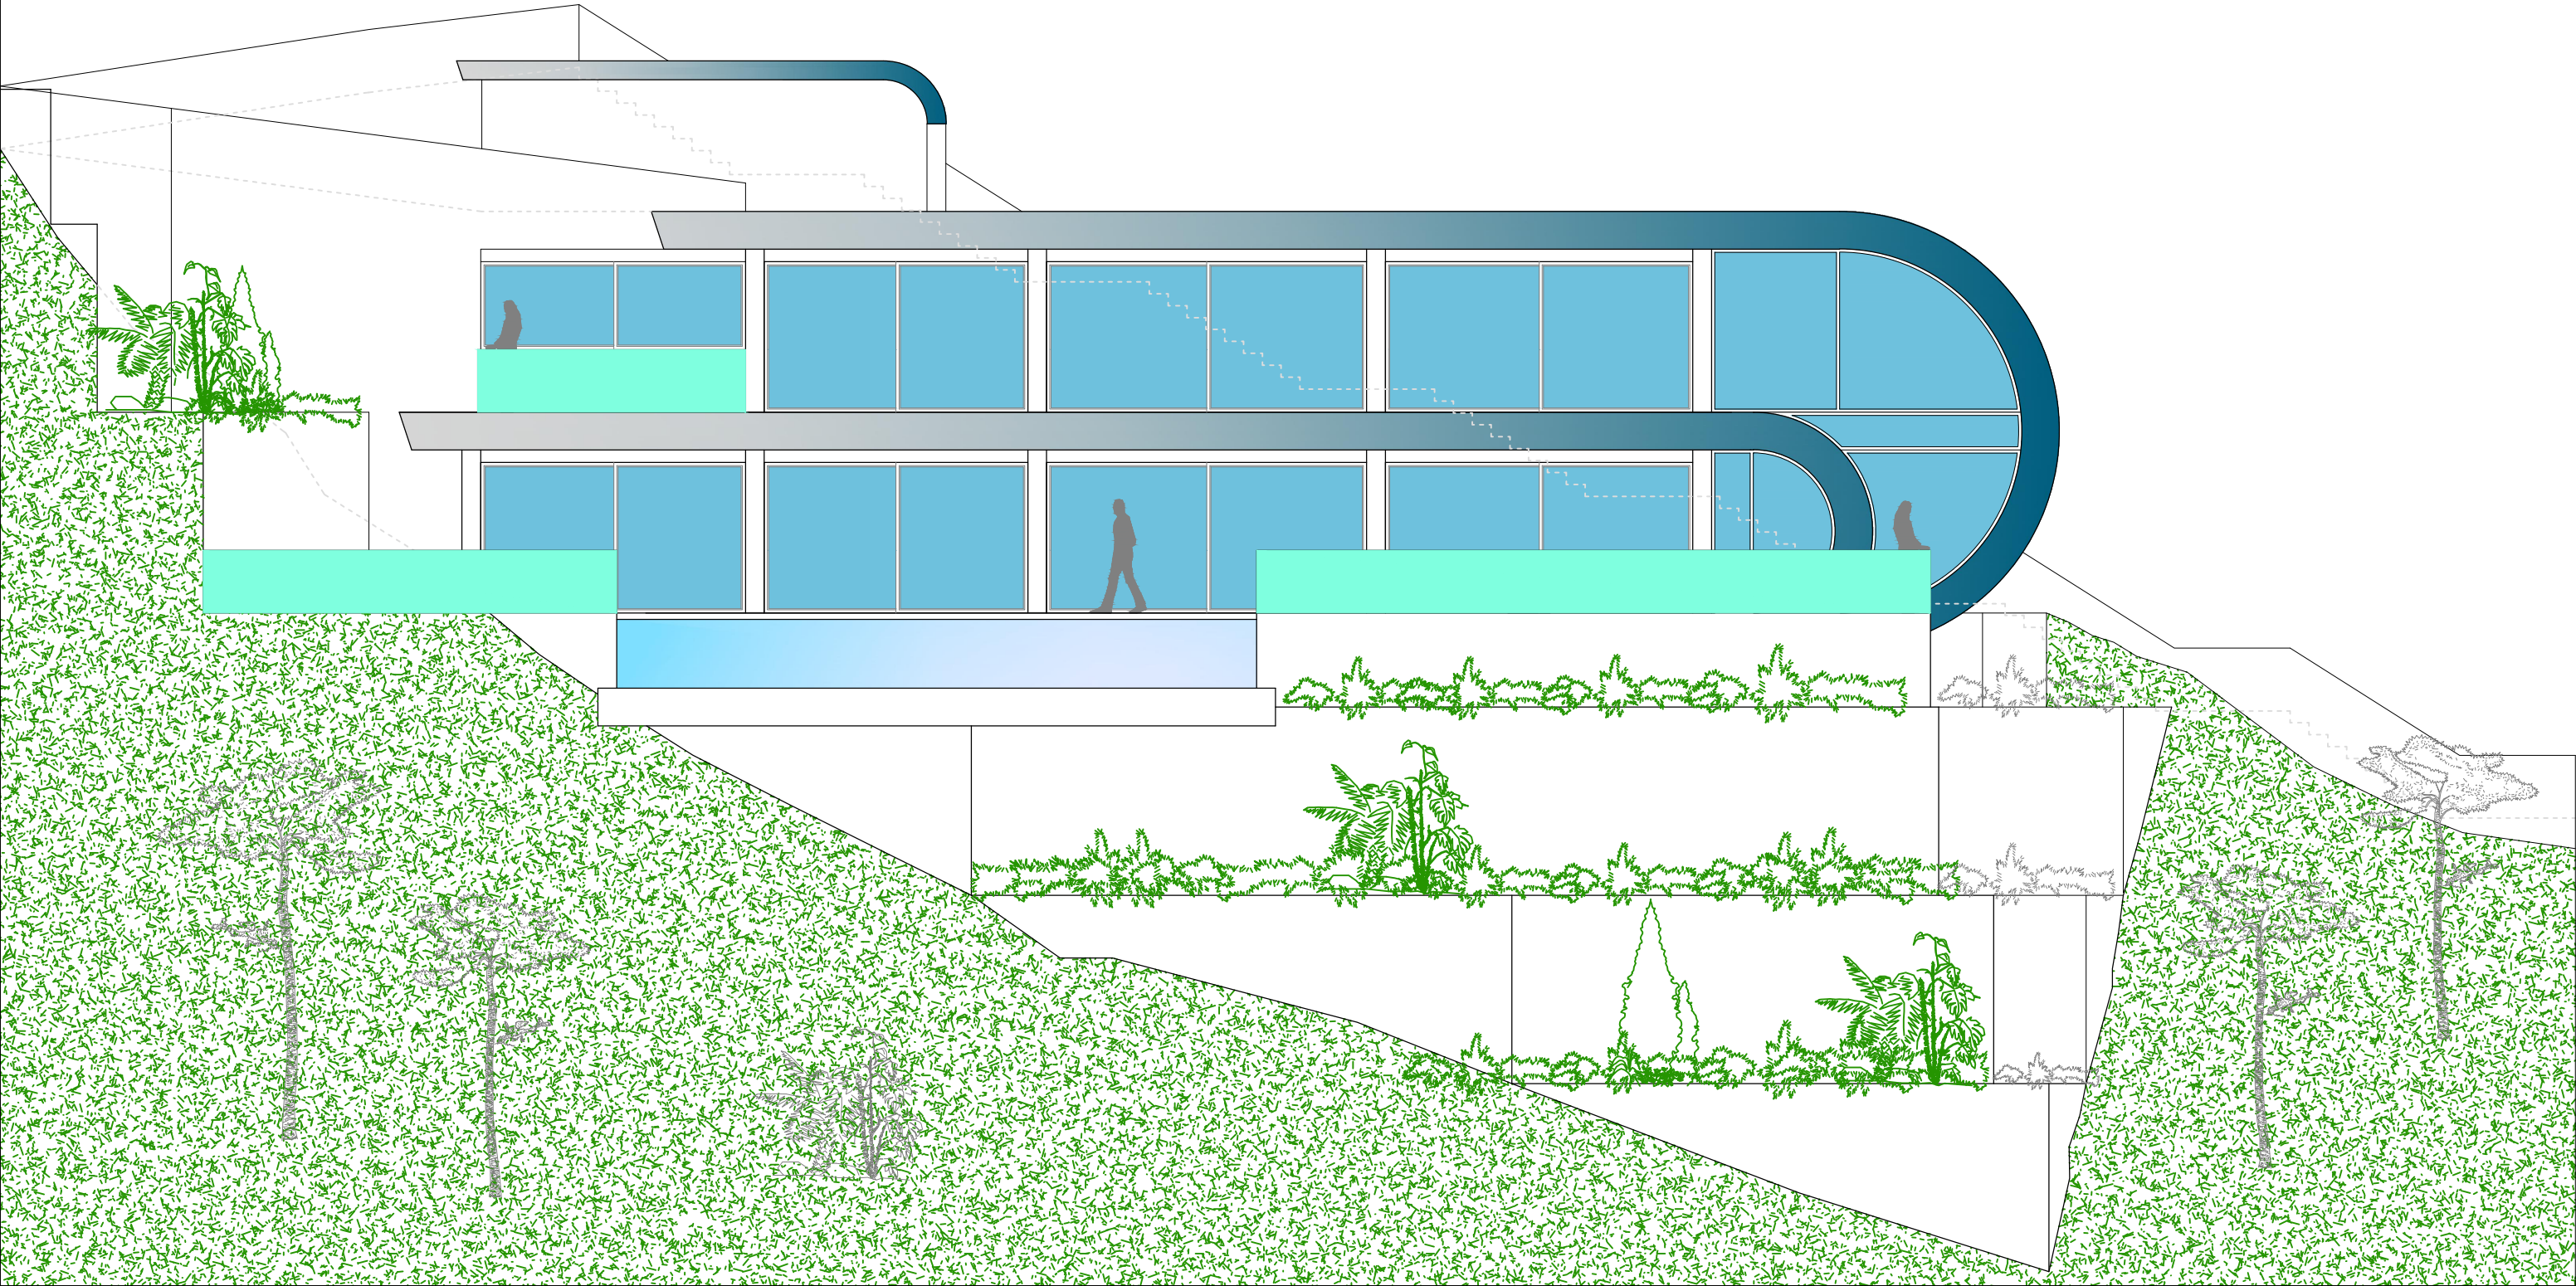

PROMOTOR:
ALTAMIRA
PROPIEDADES S.L.


PROYECTO BASICO Y EJECUCION:
10 Viv. Unifam. Aisladas, Parcela R4B
P.P."Las Maravillas"-Punta de la Mona

VIVIENDA R4-13 1:100
PLANTA BAJA Y ALZADO SUR 77.11.17.10viv


PLANO FINAL DE OBRA

antonio rodríguez rufo
Telf:679 101766

colaboradores: victor mancilla rufo, juan j pozo romero

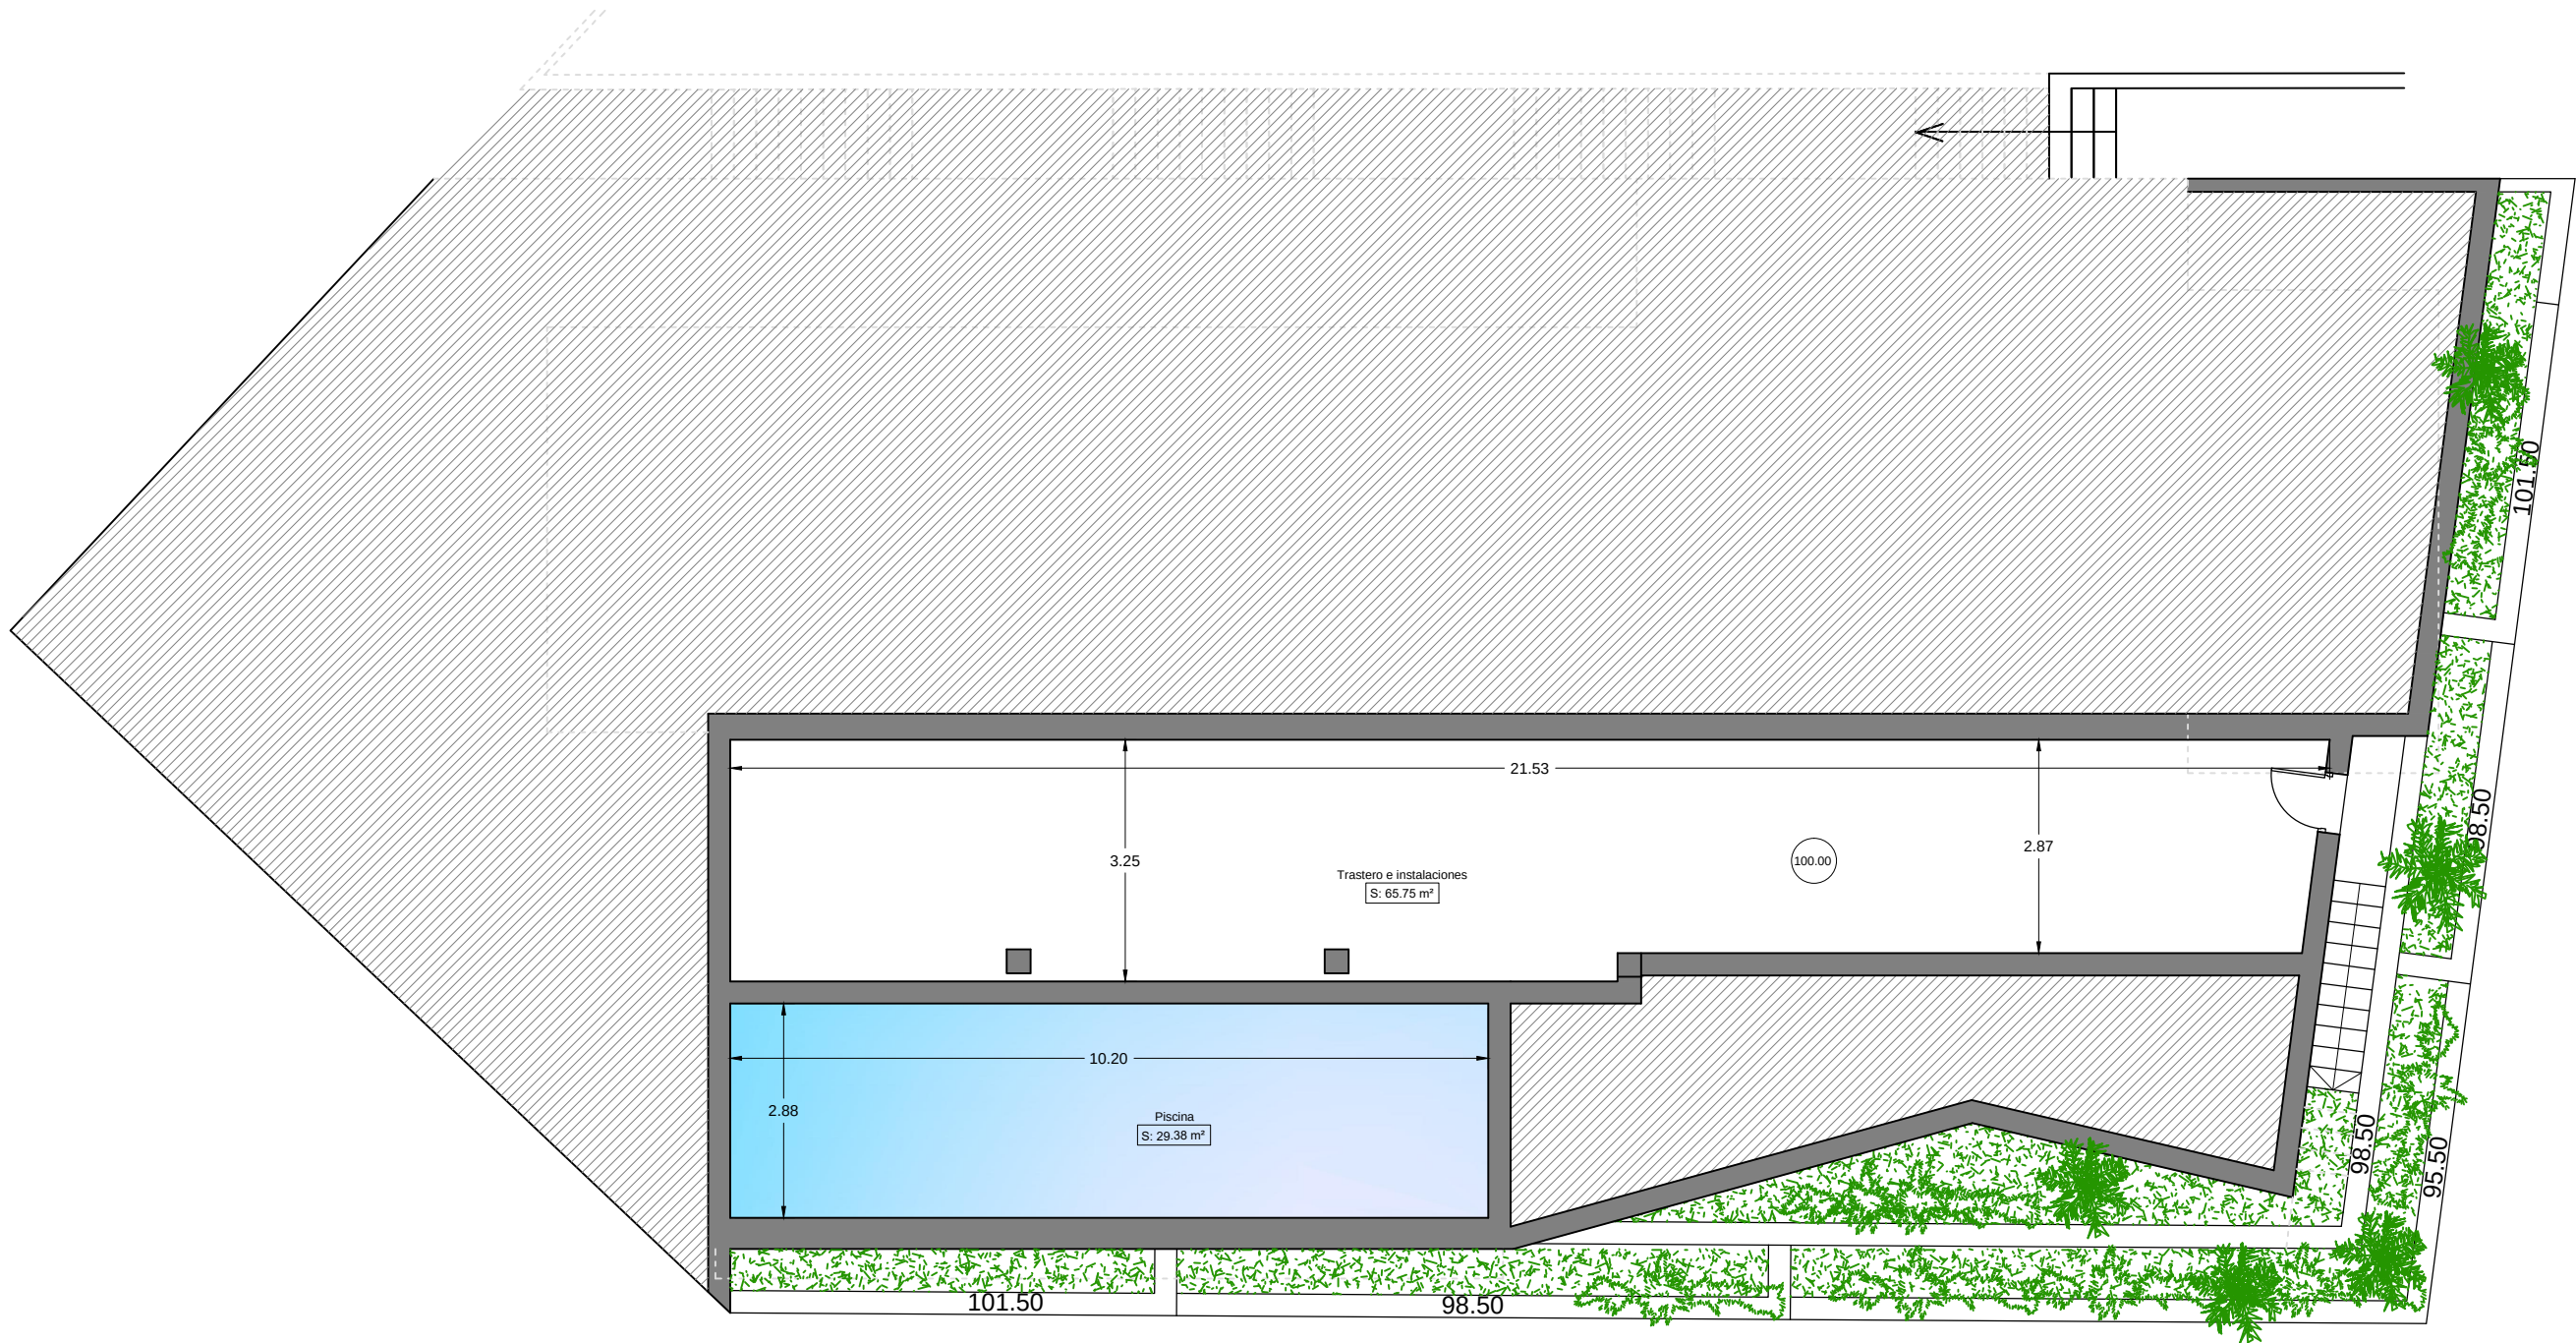

PLANTA SEMISÓTANO

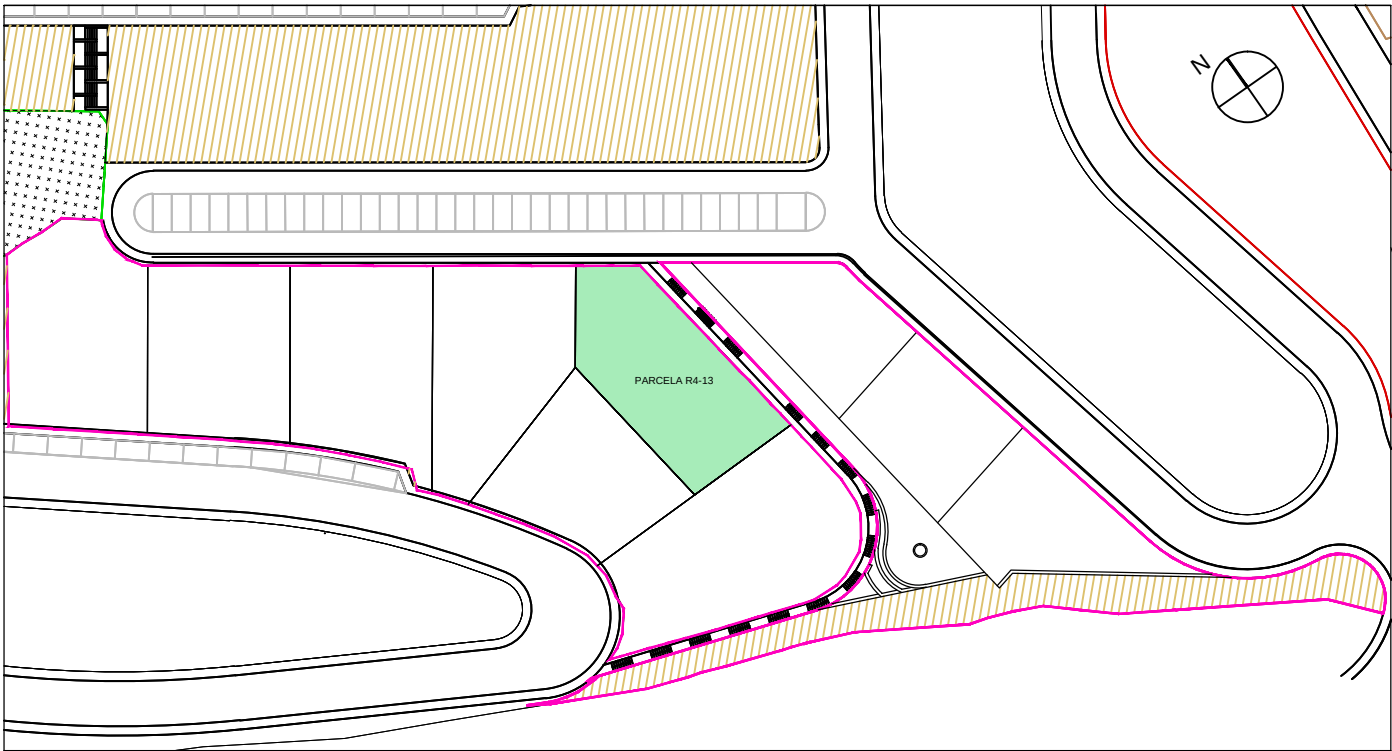

Superf. construida computable 100%

Superf. construida computable 50%

Cuadro de superficies construidas	
P. Baja (Vivienda)	149,66 m²
P. Primera (vivienda)	112,64 m²
Total vivienda	262,30 m²
Planta garaje (Anexos)	54,76 m²
Otras instalaciones - Piscina	36,00 m²
Planta semisótano - trasteros	78,30 m²

PROMOTOR:
ALTAMIRA
PROPIEDADES S.L.

PROYECTO BASICO Y EJECUCION:
10 Viv. Unifam. Aisladas, Parcela R4B
P.P."Las Maravillas"-Punta de la Mona
VIVIENDA R4-13
PLANTA SEMISOTANO
PLANO FINAL DE OBRA

antonio rodríguez rufino
Telf:679 101766
colaboradores: victor mancilla rufino, juan j pozo romero

P13 03

RQUITECTOS