



Superf. construida computable 100%

Superf. construida computable 50%

Cuadro de superficies construidas		
P. Baja (Vivienda)	144,75 m ²	
P. Primera (vivienda)	102,22 m ²	
Total vivienda	246,97 m ²	
Planta garaje (Anexos)	40,30 m ²	
Otras instalaciones - Piscina	27,00 m ²	

	PROYECTO BASICO Y EJECUCION: 10 Viv. Unifam. Aisladas, Parcela R4c P.P."Las Maravillas"-Punta de la Mona	
	VIVIENDA R4-14	1:100
	PLANTAS	77.11.17.10viv
PROMOTOR:	PLANO FINAL DE OBRA	
ALTAMIRA PROPIEDADES S.L.		antonio rodríguez rufino Telf:679 101766
P14 o1	colaboradores: victor mar	ncilla rufino, juan j pozo romero

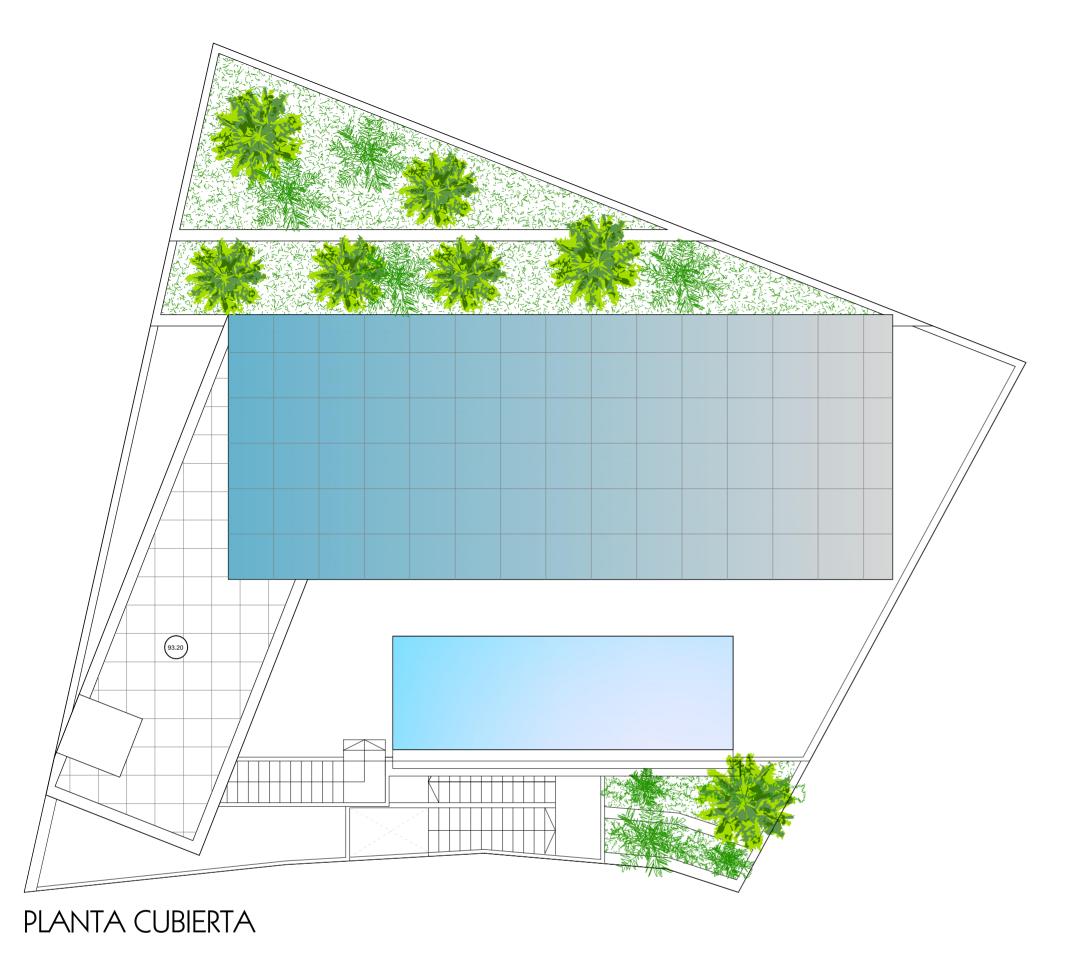


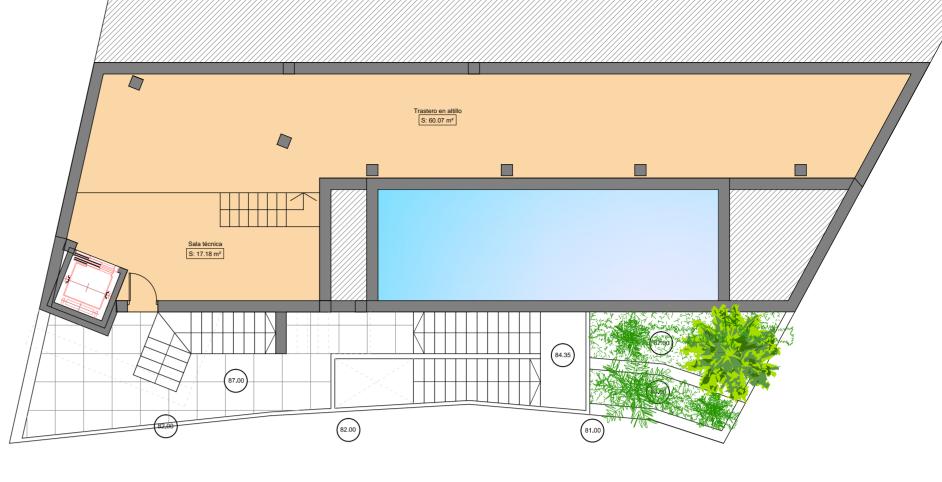

PLANTA INTERMEDIA





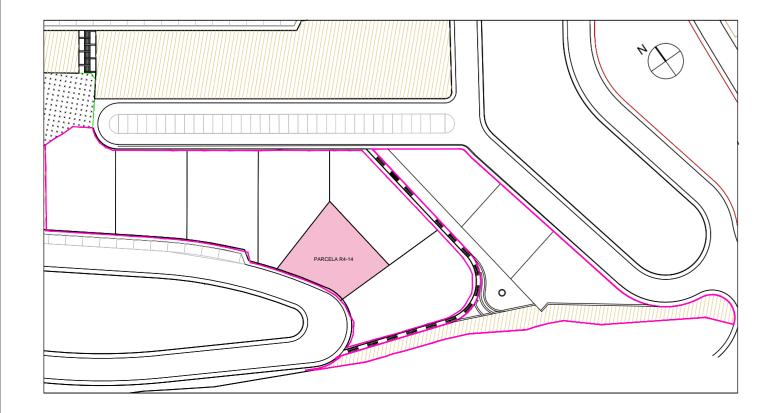

Superf. construida computable 100%

Superf. construida computable 50%

Cuadro de superficies construidas	
P. Baja (Vivienda)	144,75 m ²
P. Primera (vivienda)	102,22 m ²
Total vivienda	246,97 m ²
Planta garaje (Anexos)	40,30 m ²
Otras instalaciones - Piscina	27,00 m ²
Otros anexos en entreplanta	87,55 m ²

	PROYECTO BASICO Y EJECUCION: 10 Viv. Unifam. Aisladas, Parcela R4c P.P."Las Maravillas"-Punta de la Mona	
	VIVIENDA R4-14	1:100
	PLANTAS 2	77.11.17.10viv
PROMOTOR:	PLANO FINAL DE OBRA	
ALTAMIRA PROPIEDADES S.L.		antonio rodríguez rufino Telf:679 101766
P14 o2	colaboradores: victor ma	ncilla rufino, juan j pozo romero

m² Superf. construida NO computable

